

資料 5. 参考資料/入手資料リスト


番号	タイトル	発行者	発行年月日	形態 (コピー・オリジナル)
1	BEKA カタログ	BEKA 社 南ア共和国		オリジナル
2	ABC SODIMEL 社による太陽光解析資料	ABC SODIMEL 社		オリジナル/コピー
3	気象データ	Agence Nationale de Meteorologie/Station de Kinshasa	2015/1/15	コピー
4	インフラユニットの質問票回答	インフラユニット		
5	SNEL の質問回答	国営電力会社 (SNEL)		コピー
6	キンシャサ州の質問回答:街路灯の維持管理予算を含む	キンシャサ州政府		コピー
7	道路交通安全施設のための資金調達計画	国家交通安全協会	2015/1	コピー
8	2030 年ターゲット年のキンシャサ市北部およびその周辺地域開発 MP; SCHÉMA D'ORIENTATION STRATÉGIQUE DE L'AGGLOMÉRATION KINOISE & PLAN PARTICULIER D'AMÉNAGEMENT DE LA ZONE NORD DE LA VILLE (SOSAK DEFINITIF)	GROUPE HUIT - ARTER /フランス開発 丁資金	2014/8	電子データ
9	2014 年 12 月 7 日付け新内閣閣僚名簿	POOL M ALEBO 新聞	2014/12/12	コピー
10	Le cite du fleuve 案内パンフレット	Le cite du fleuve		オリジナル
11	DCR SOLAR STREET LIGHTING PROJECT	Proton 社	2014/3/8	コピー
12	配電式における中央制御式での SNEL の関与コスト(材料代)	SNEL		コピー
13	質問票の回答 (JICA 宛)	道路排水公社 (OVD)	2014/5	コピー
14	2013 年 OVD の年次報告書	道路排水公社 (OVD)		オリジナル
15	環境省への手紙	インフラユニット	2015/2/5	コピー
16	FONER 定款	道路維持管理基金 (FONER)	2010/2/5	オリジナル
17	CI の新組織表	インフラユニット	2014/12/31	コピー
18	見返り資金の状況表	計画省	2015/1/13	コピー
19	停電率 DATA	国営電力会社 (SNEL キンシャサ)	2015/2/5	コピー
20	ポワール事故データ	国家警察	2015/2/10	コピー

資料 6. その他資料・情報（概略設計図）


概略設計図リスト

項目	図面内容	図面枚数
1	標準横断図	1
2	街路灯一般図	1
3	街路灯設置位置図	18


SCHEMA DE L' ECLAIRAGE S=1:25

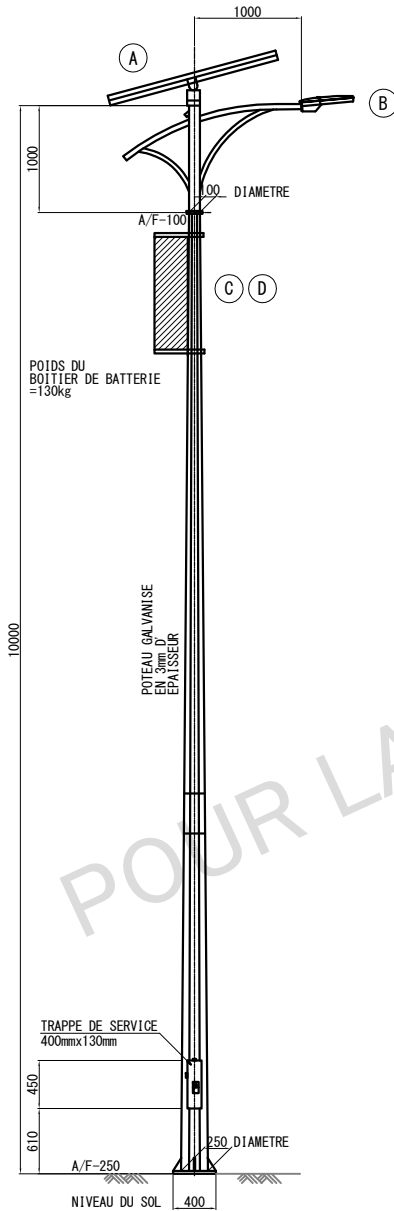


A) MODULE SOLAIRE S=1:20

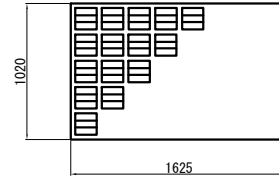



B) LUMINAIRE LED S=1:10

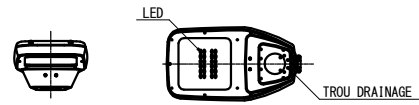

C) D) REGULATEUR - BATTERIE S=1:10

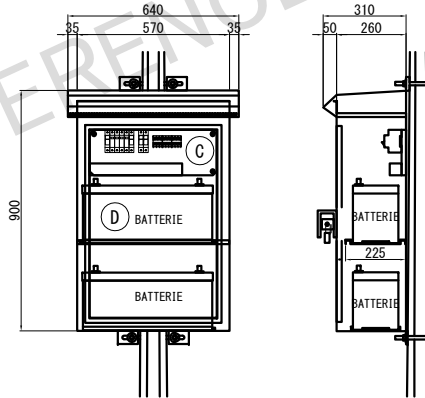

DETAIL DE LA FONDATION S=1:20

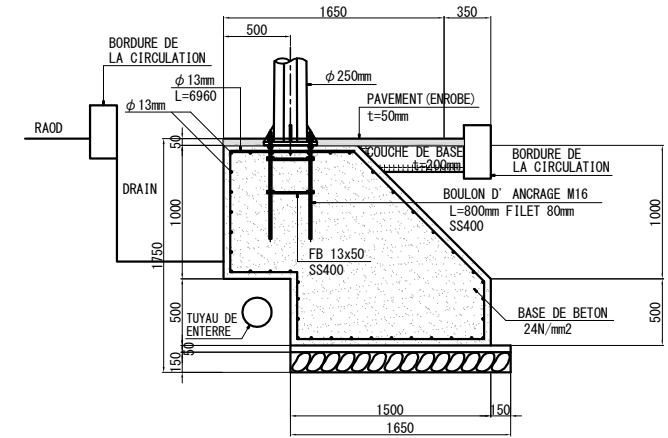
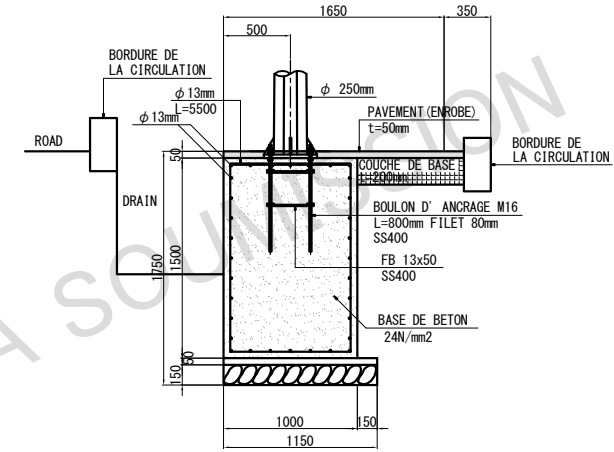


CELLULE INFRASTRUCTURES MINISTRE DES INFRASTRUCTURES ET TRAVAUX PUBLICS	INGEROSEC		PLAN TYPE		
	DATE		ECHELLE	DATE	No.
LE PROJET DE REHABILITATION ET DE MODERNISATION DE L' AVENUE DES POIDS LOURDS A KINSHASA	PREPARE PAR				
	VERIFIE PAR				



PROFILS EN TRAVERS TYPES

ECHELLE A1 1 : 100
A3 1 : 200



PK0 - PK10+330

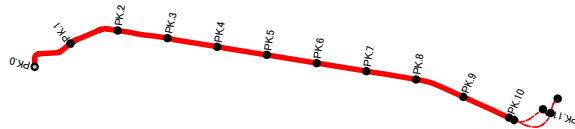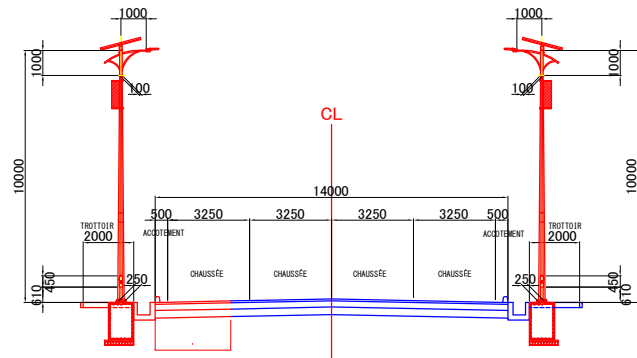

PK10+330 - PK11+327

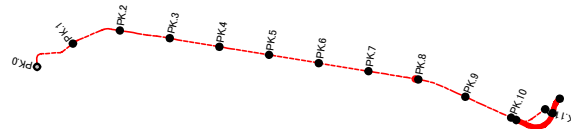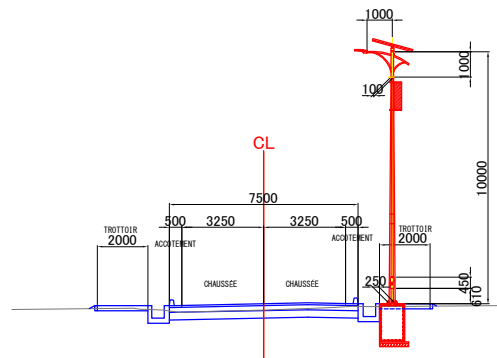

PK0+000 - PK0+603

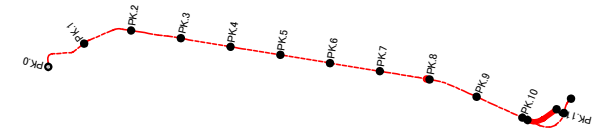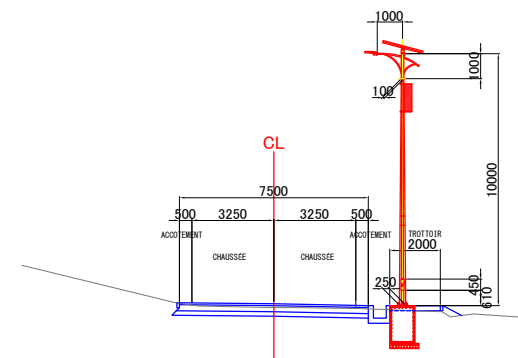

plan de récolement.

CELLULE INFRASTRUCTURES
MINISTÈRE DES INFRASTRUCTURES ET TRAVAUX PUBLICS


LE PROJET DE REHABILITATION ET
DE MODERNISATION DE L'AVENUE
DES POIDS LOURDS A KINSHASA

INGEROSEC
CORPORATION

DATE:
PREPARE PAR:
VERIFIE PAR:


PROFILS EN TRAVERS TYPES

ECHELLE	DATE	N°
COMME VU		

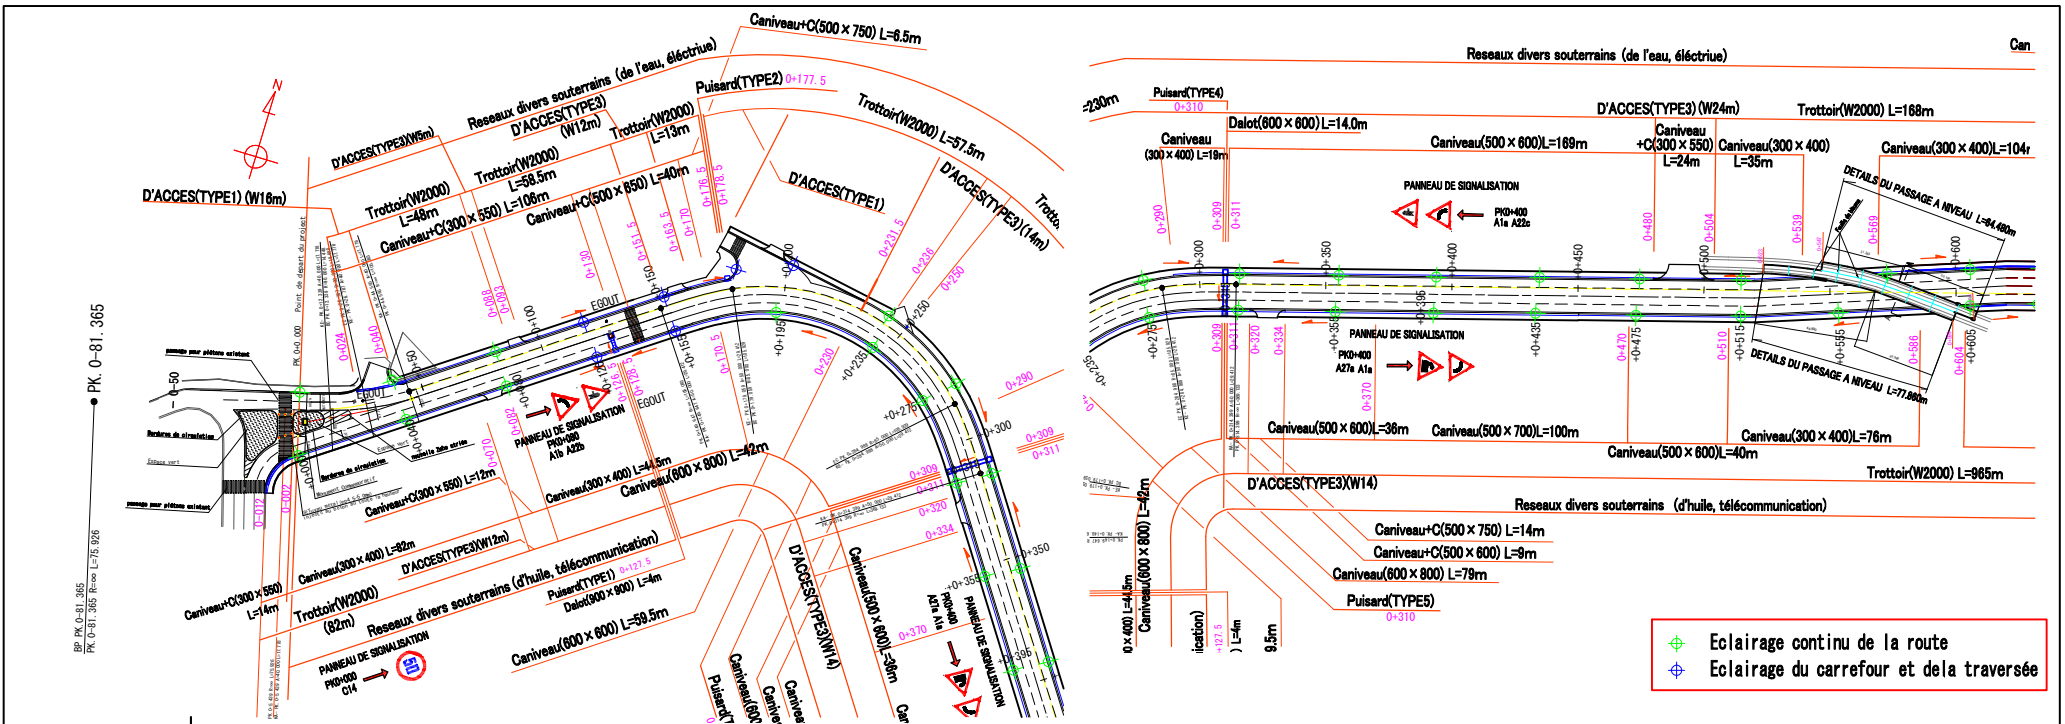

- Eclairage continu de la route
- Eclairage du carrefour et de la traversée

plan de récolement.

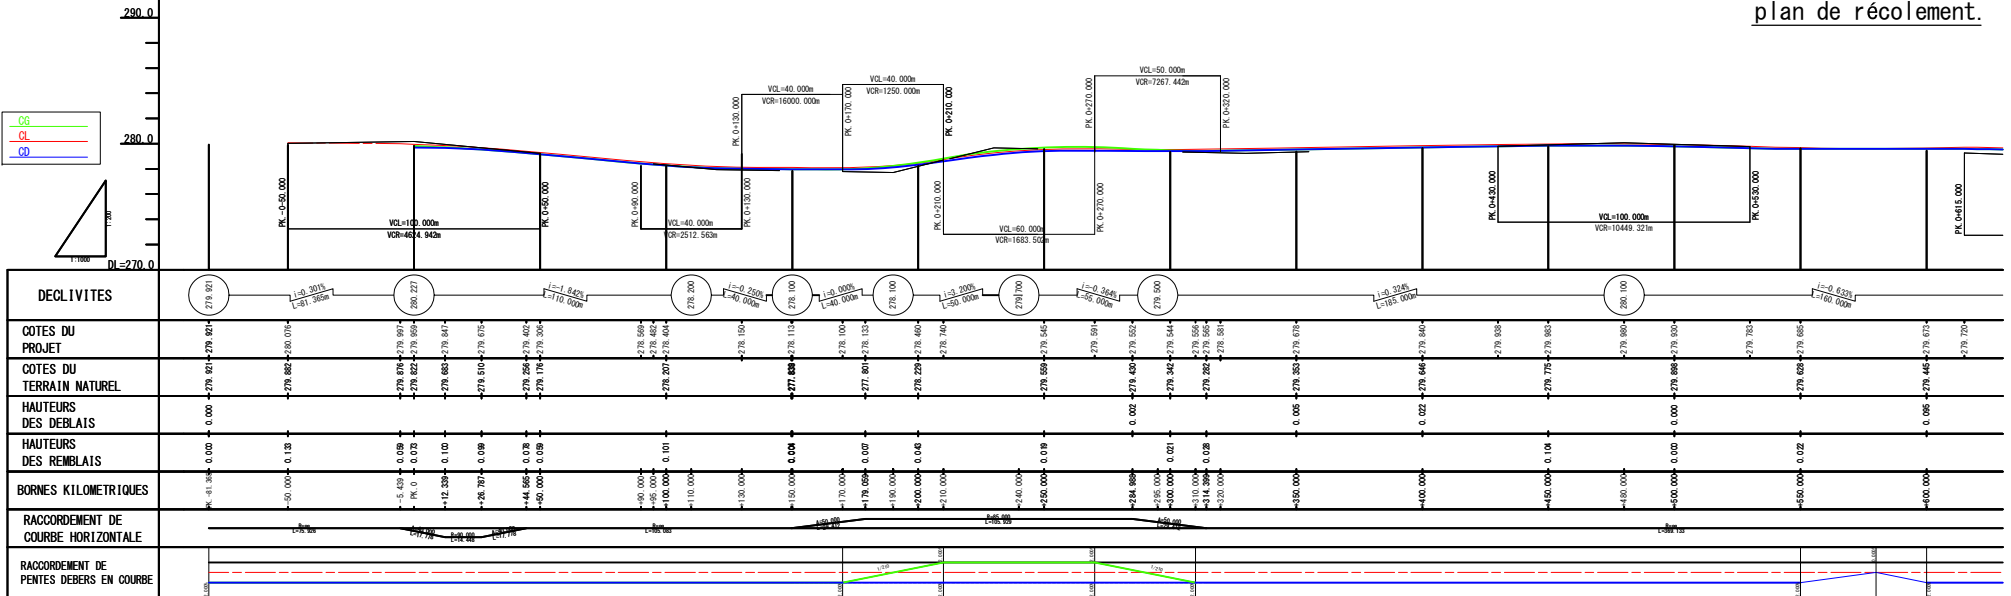

La cote du projet sur le profil pour la Phase II-2 se trouve au niveau de la ligne centrale de la chaussée.

CELLULE INFRASTRUCTURES
 MINISTERE DE L' AMENAGEMENT DU TERRITOIRE, URBANISME, HABITAT,
 INFRASTRUCTURES, TRAVAUX PUBLICS ET RECONSTRUCTION

LE PROJET DE REHABILITATION ET
 DE MODERNISATION DE L' AVENUE
 DES POIDS LOURDS A KINSHASA
 ELARGISSEMENT A 4 VOIES PHASE II -2


INGEROSEC
 CORPORATION

KITANO
 CONSTRUCTION CORP.


DATE: Juillet, 2014
 PREPARE PAR: *[Signature]*
 VERIFIE PAR: *[Signature]*

PLAN ET PROFIL (1/6)
 PK.0+000 - PK.0+600


ECHELLE	DATE	N°
A1-1:1,000 A3-1:2,000	2014	CG-DD-D1

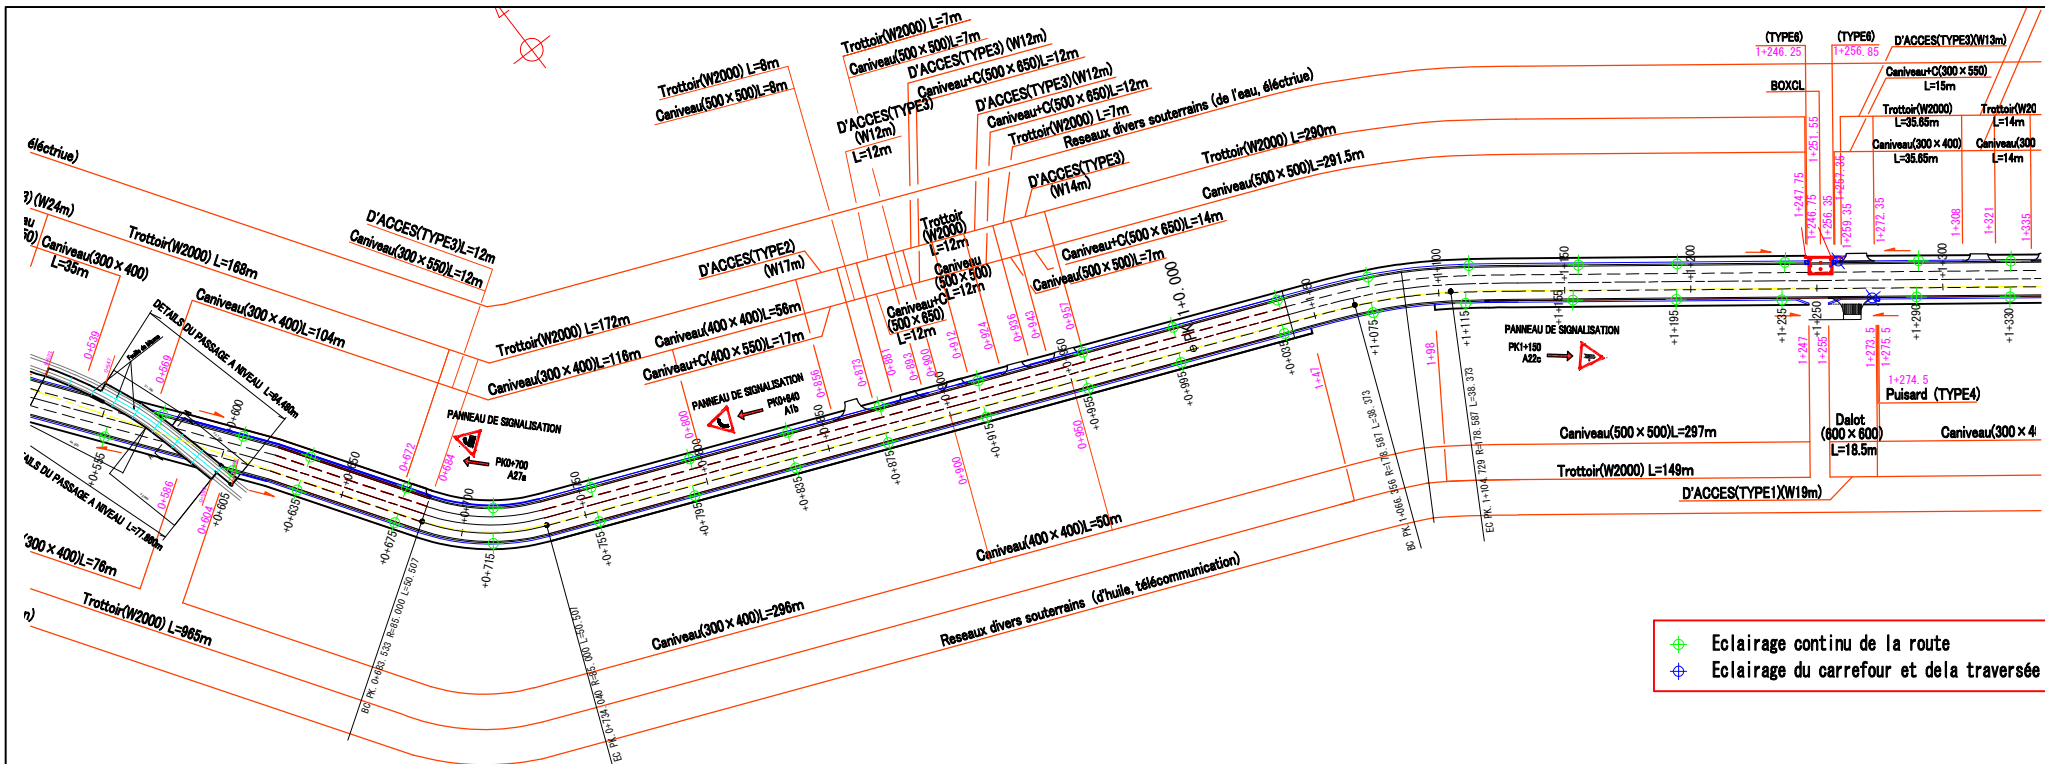


plan de récolement.

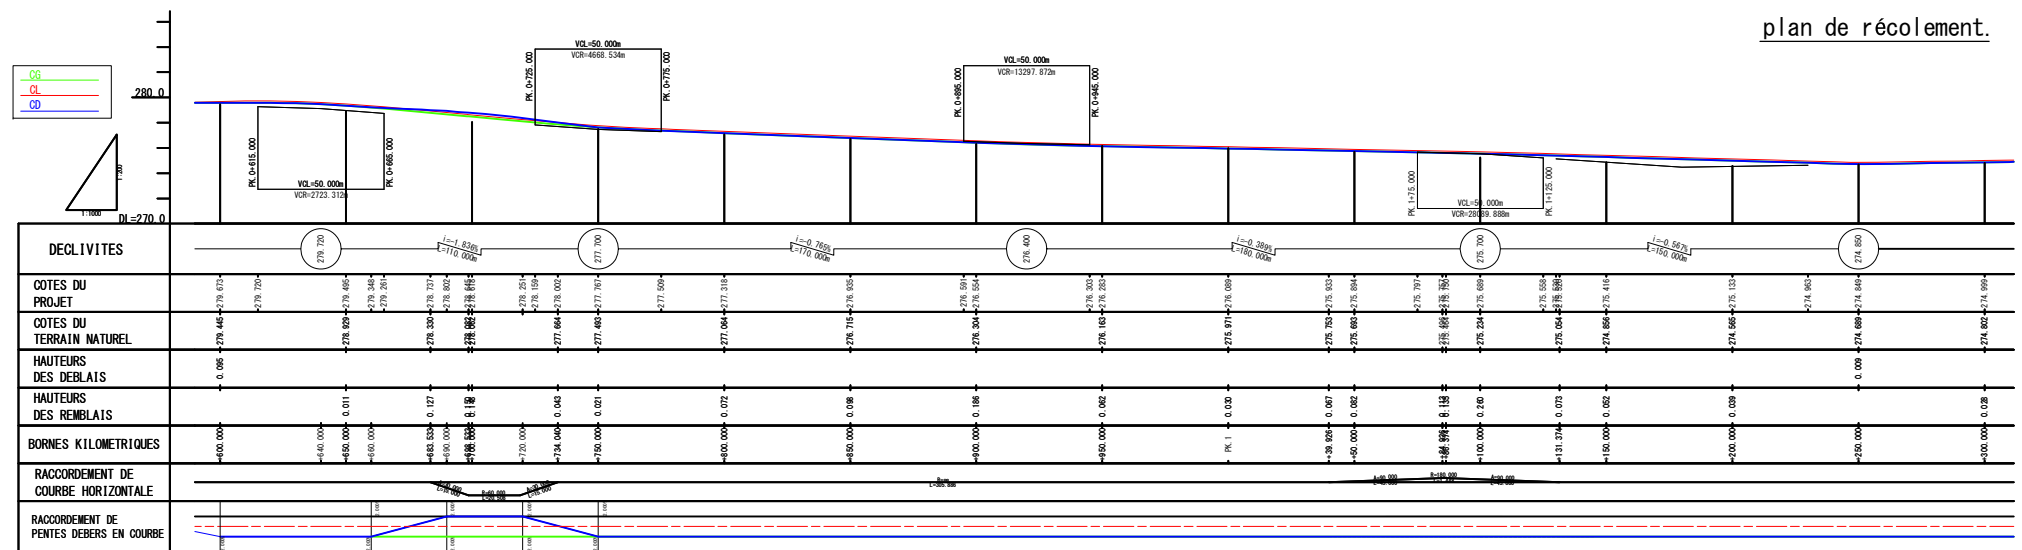


※ La cote du projet sur le profil pour la Phase II-2 se trouve au niveau de la ligne centrale de la chaussée.

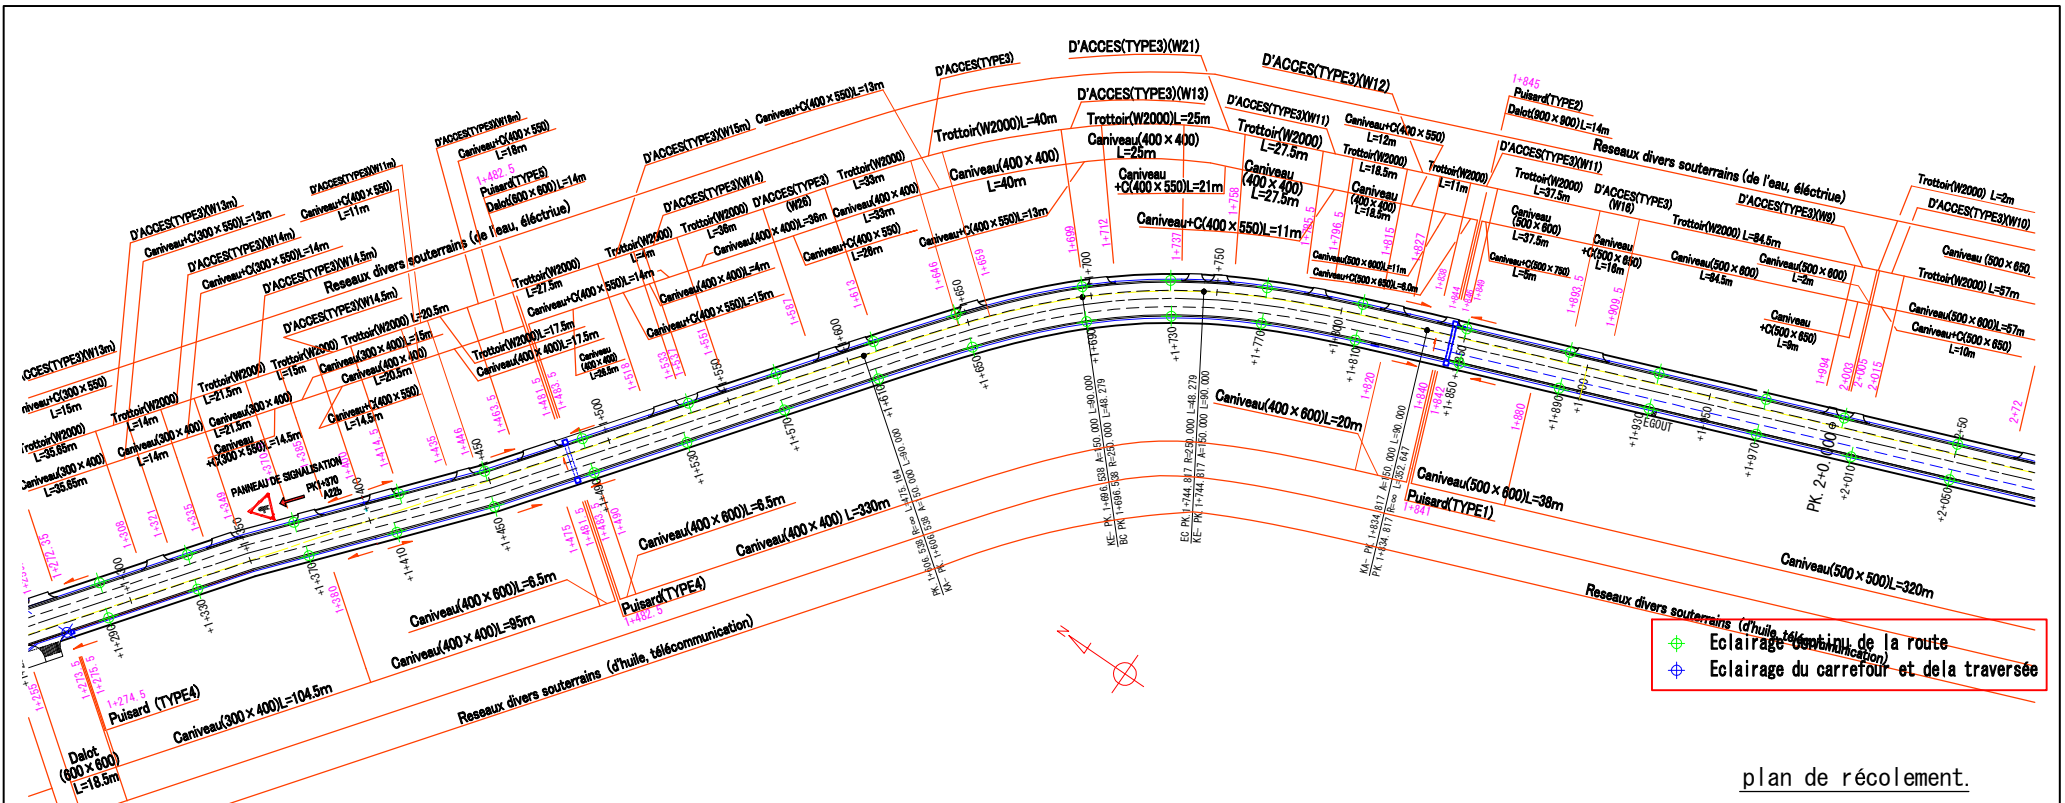

plan de récolement.

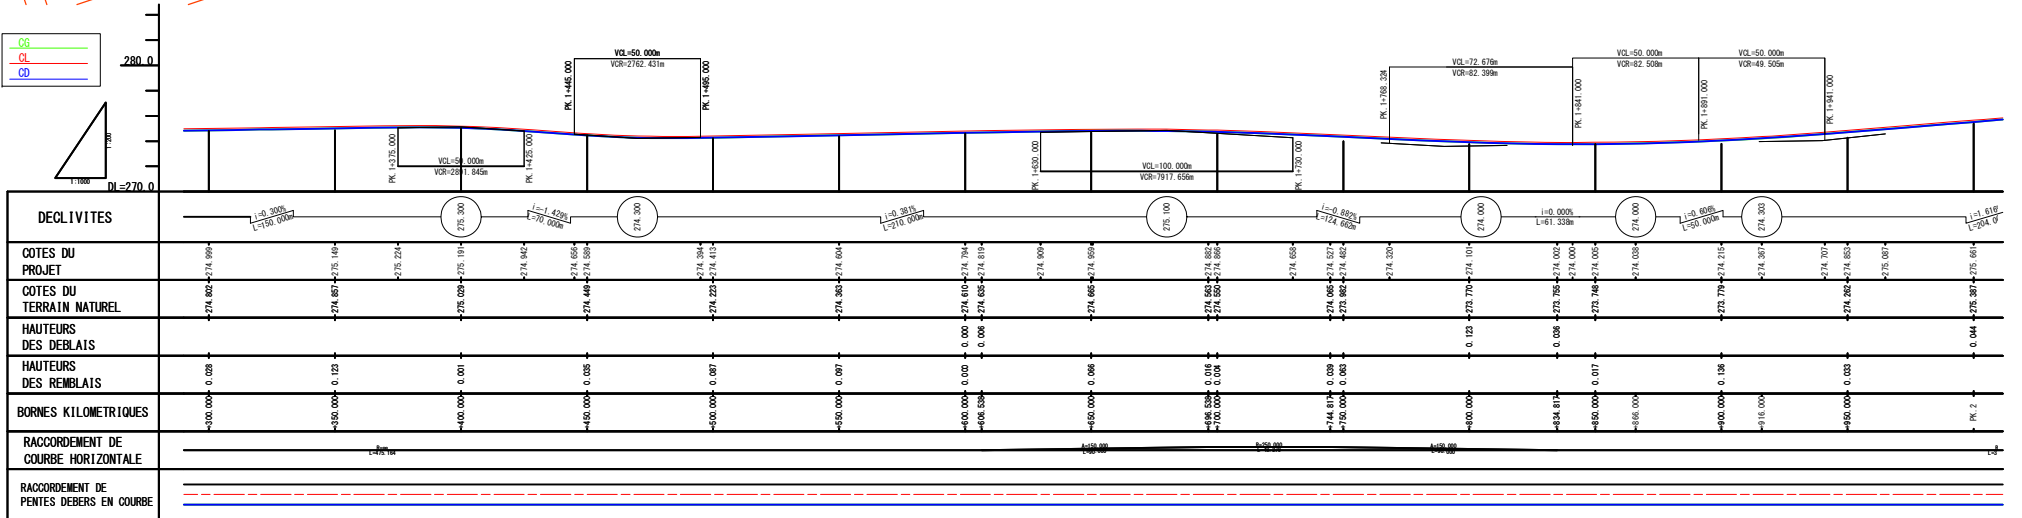


※ La cote du projet sur le profil pour la Phase II-2 se trouve au niveau de la ligne centrale de la chaussée.

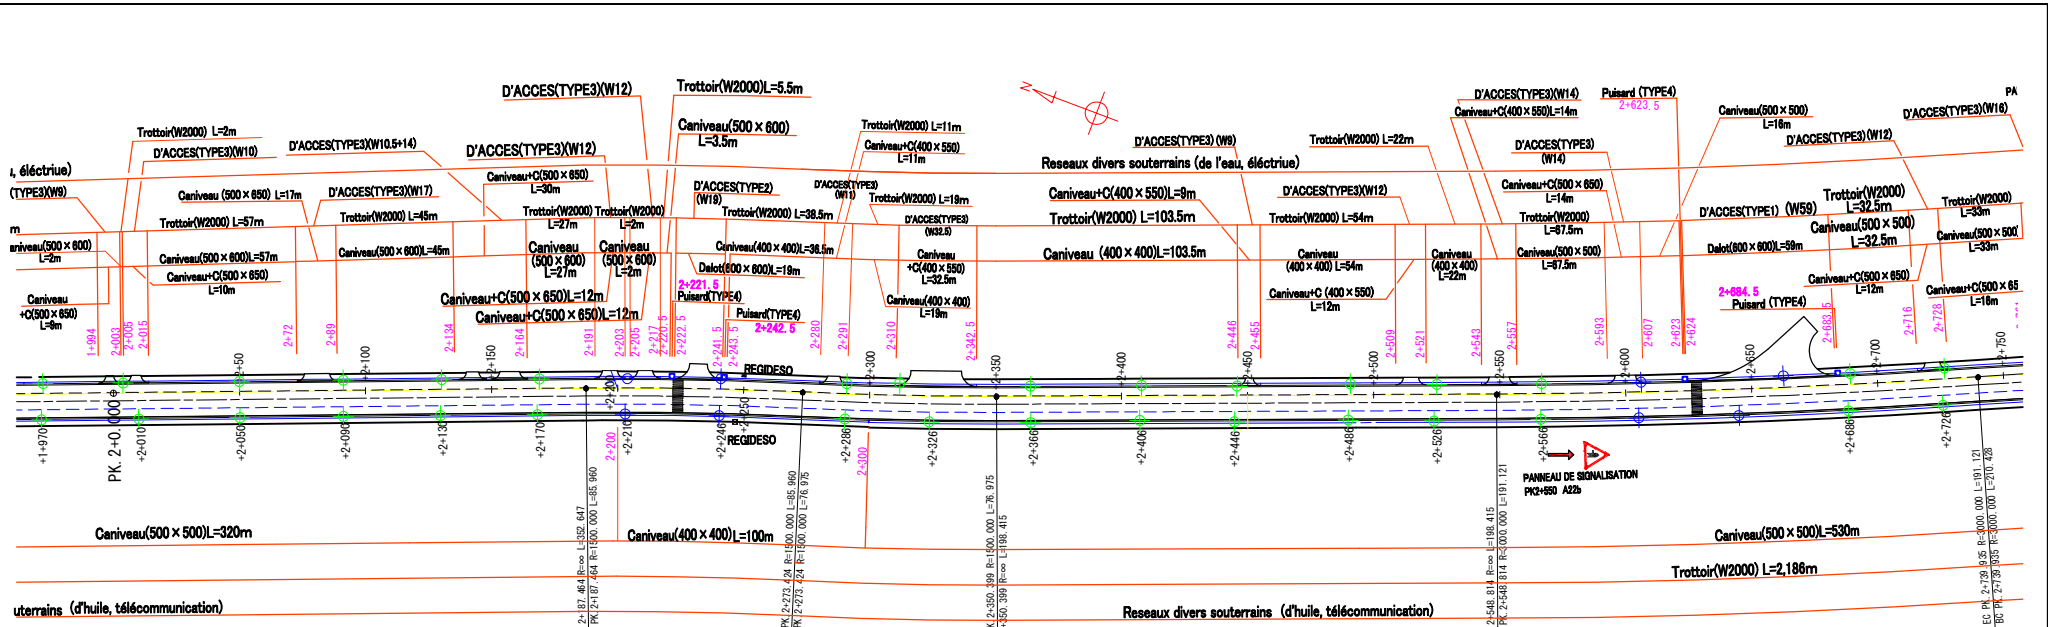


- ⊕ Eclairage continu de la route
- ⊕ Eclairage du carrefour et de la traversée

plan de récolement.

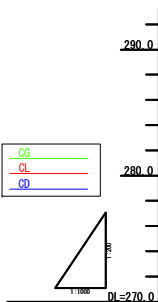



※ La cote du projet sur le profil pour la Phase II-2 se trouve au niveau de la ligne centrale de la chaussée.

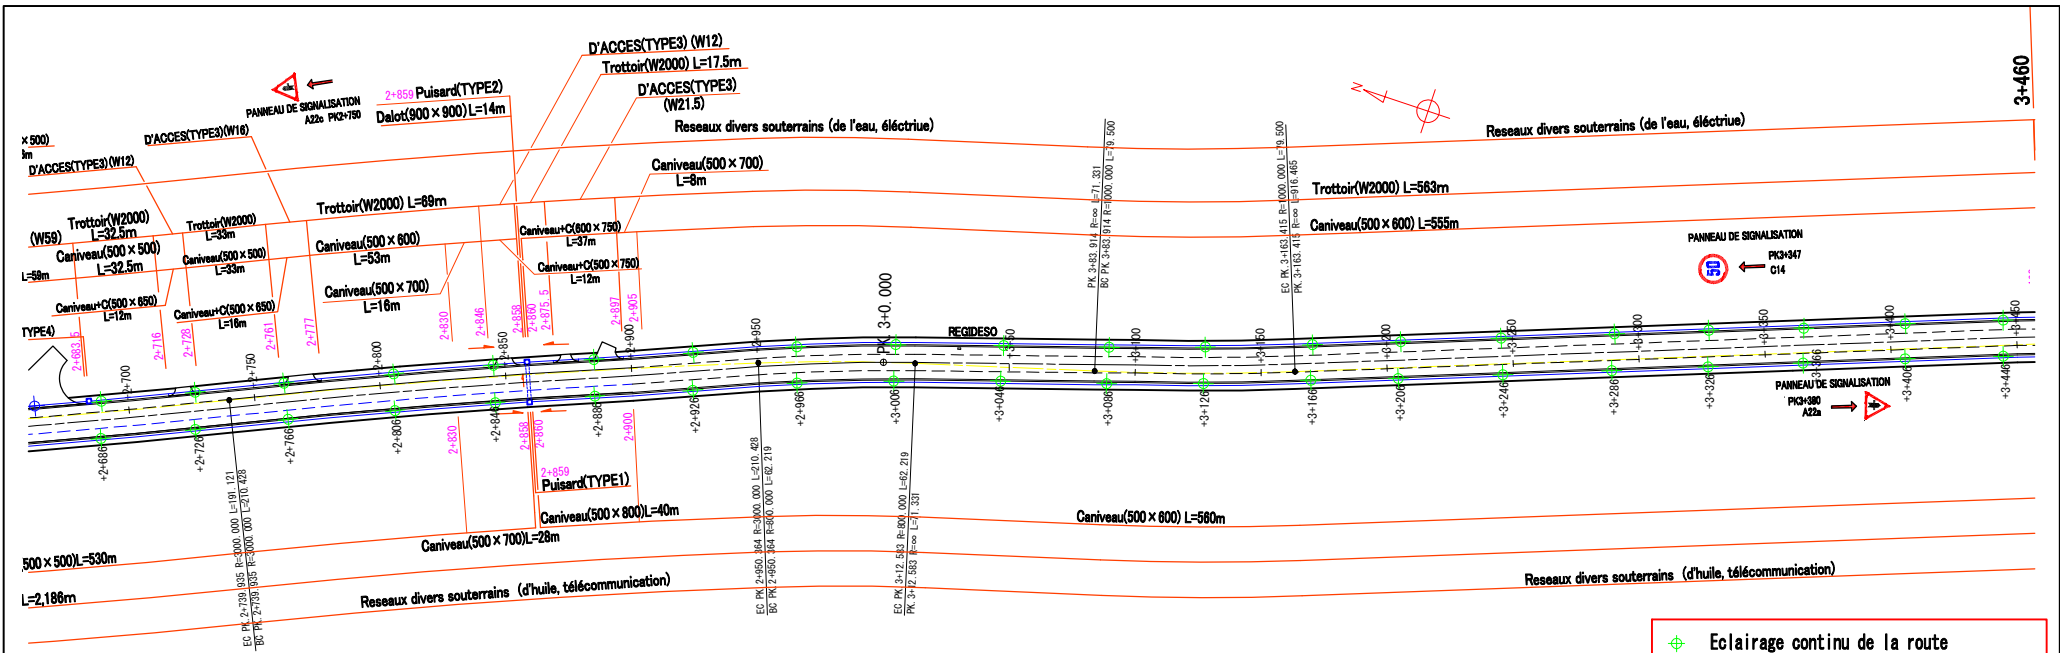


- ◆ Eclairage continu de la route
- ◆ Eclairage du carrefour et de la traversée

plan de récolement.

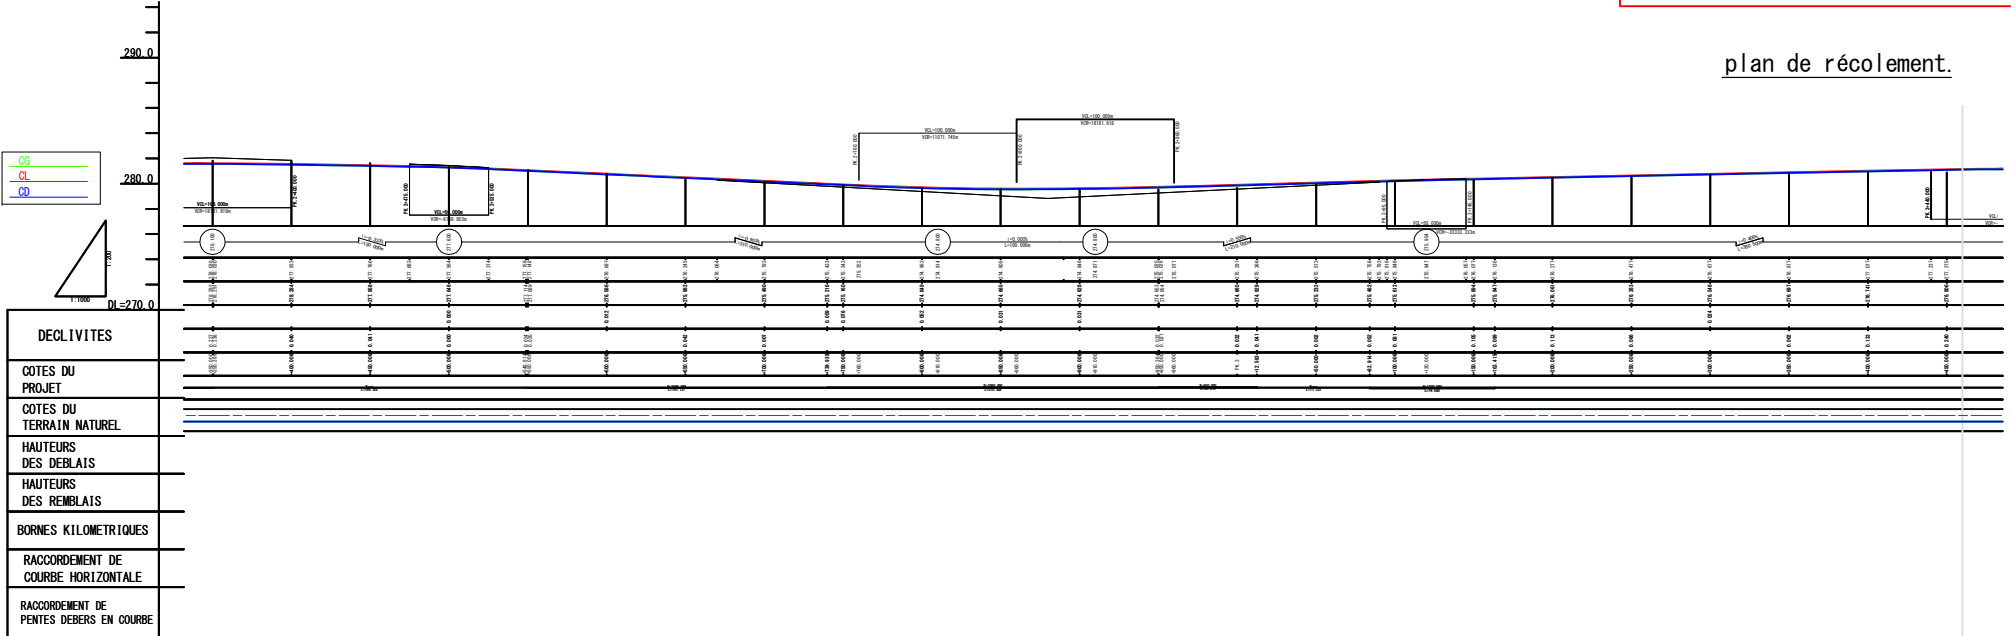


※ La cote du projet sur le profil pour la Phase II-2 se trouve au niveau de la ligne centrale de la chaussée.

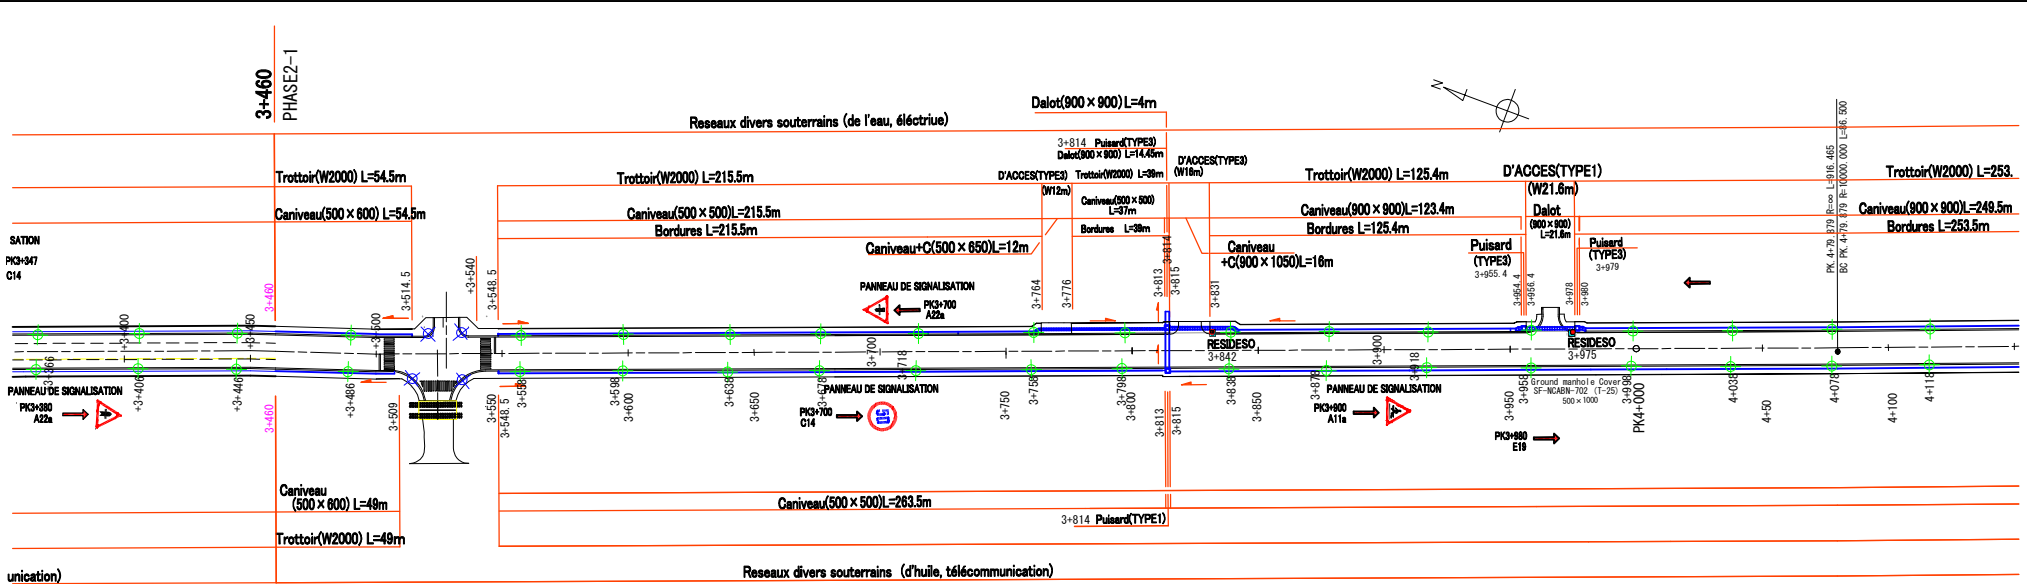

unication)

- ◆ Eclairage continu de la route
- ◆ Eclairage du carrefour et de la traversée

plan de récolement.

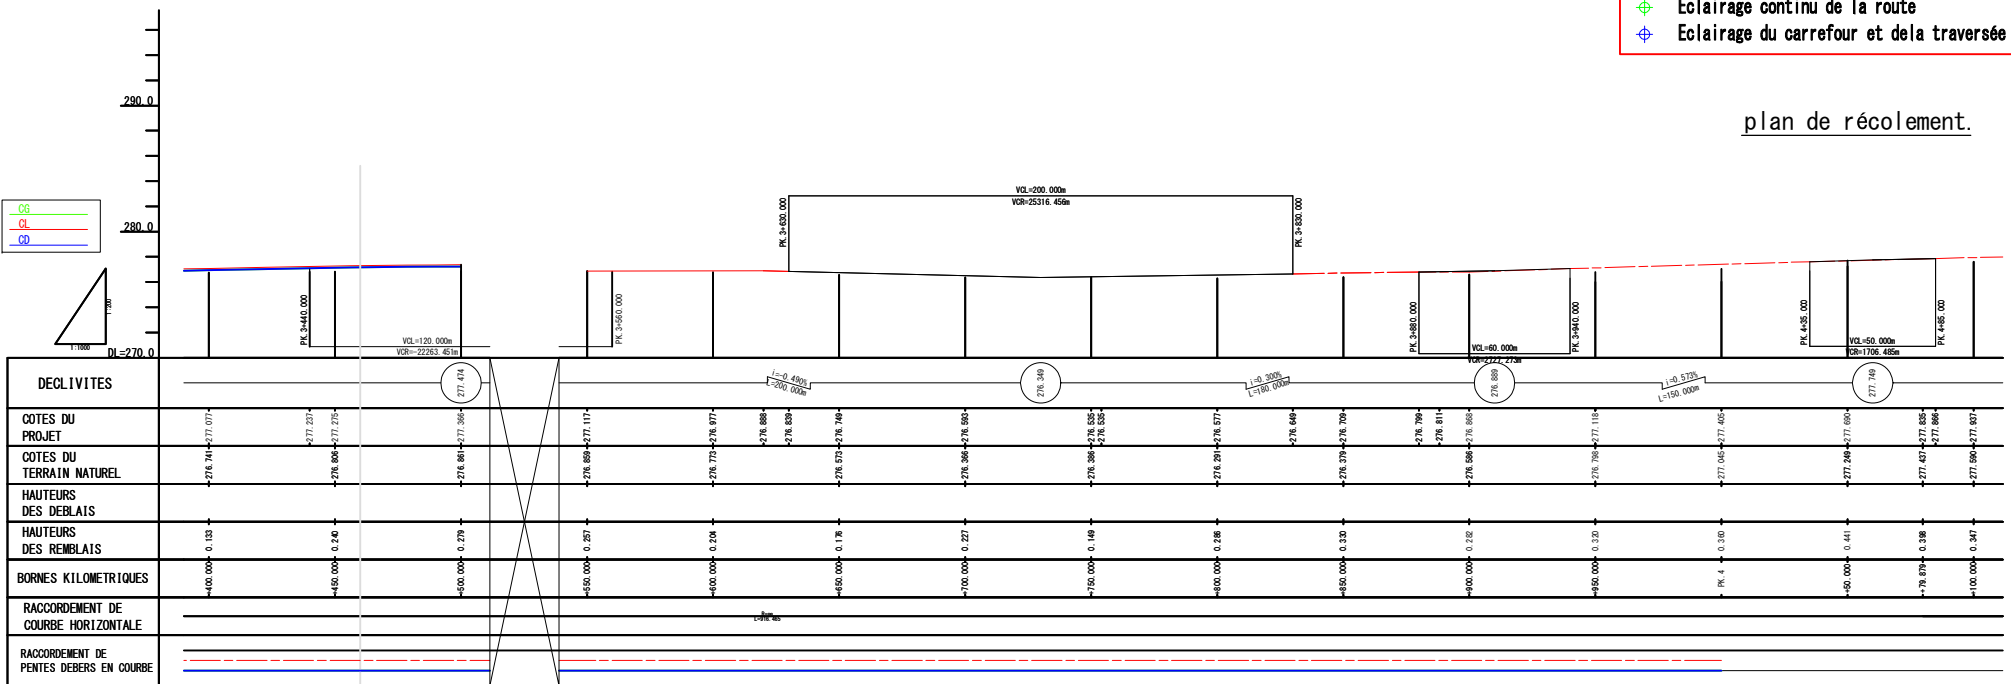

※ La cote du projet sur le profil pour la Phase II-2 se trouve au niveau de la ligne centrale de la chaussée.

CELLULE INFRASTRUCTURES
 MINISTERE DE L' AMENAGEMENT DU TERRITOIRE, URBANISME, HABITAT,
 INFRASTRUCTURES, TRAVAUX PUBLICS ET RECONSTRUCTION

LE PROJET DE REHABILITATION ET
 DE MODERNISATION DE L' AVENUE
 DES POIDS LOURDS A KINSHASA
 ELARGISSEMENT A 4 VOIES PHASE II -2

INGEROSEC
 CORPORATION


KITANO
 CONSTRUCTION CORP.

DATE: Juillet, 2014
 PREPARE PAR: *Rainald*
 VERIFIE PAR: *[Signature]*


PLAN ET PROFIL (6/6)
 PK.3+400 - PK.4+100

ECHELLE	DATE	N°
A1-1:1,000 A3-1:2,000	2014	CG-DD-D6



plan de r colement.

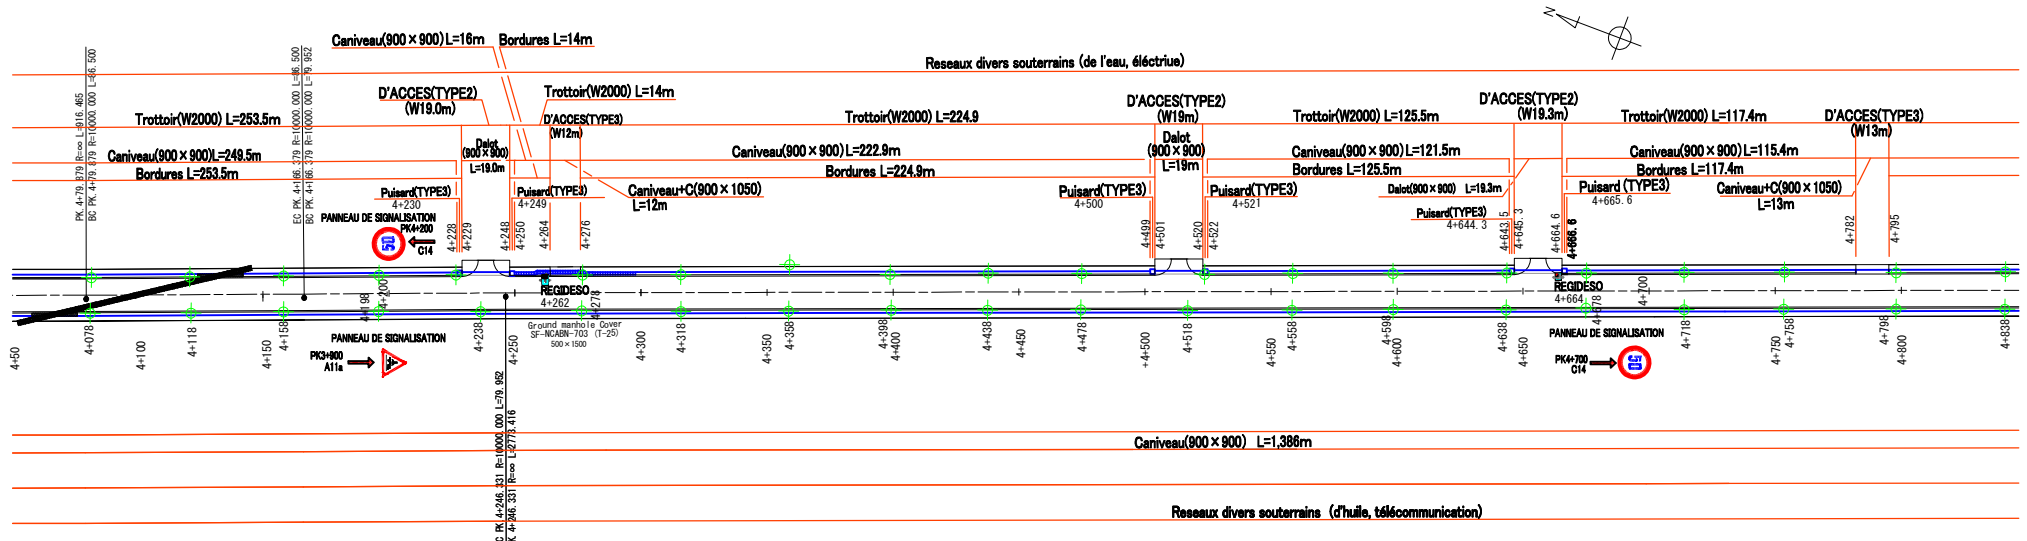


- ◆ Eclairage continu de la route
- ◆ Eclairage du carrefour et dela travers e

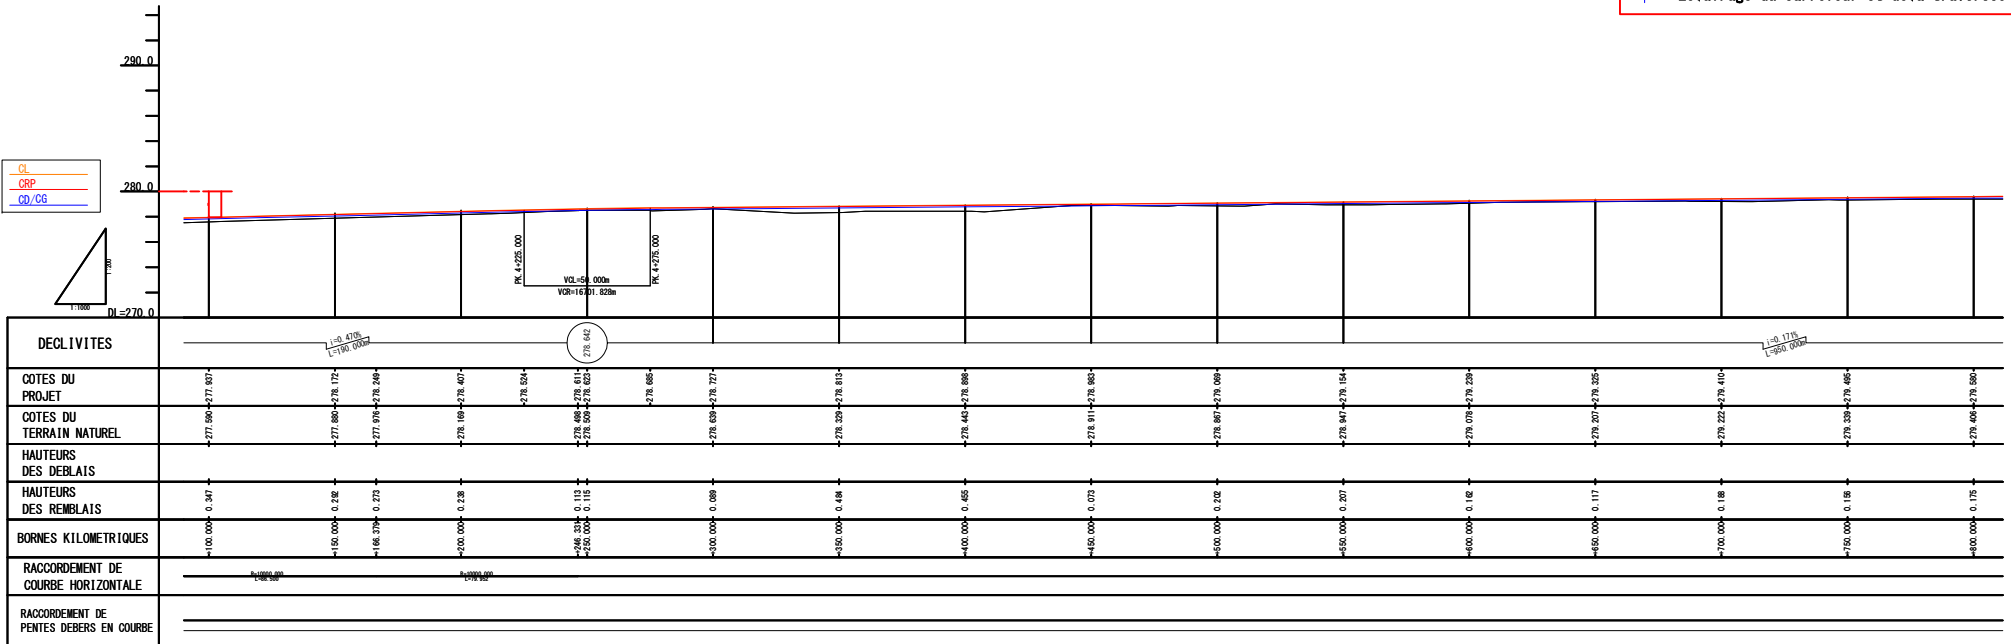



plan de récolement.

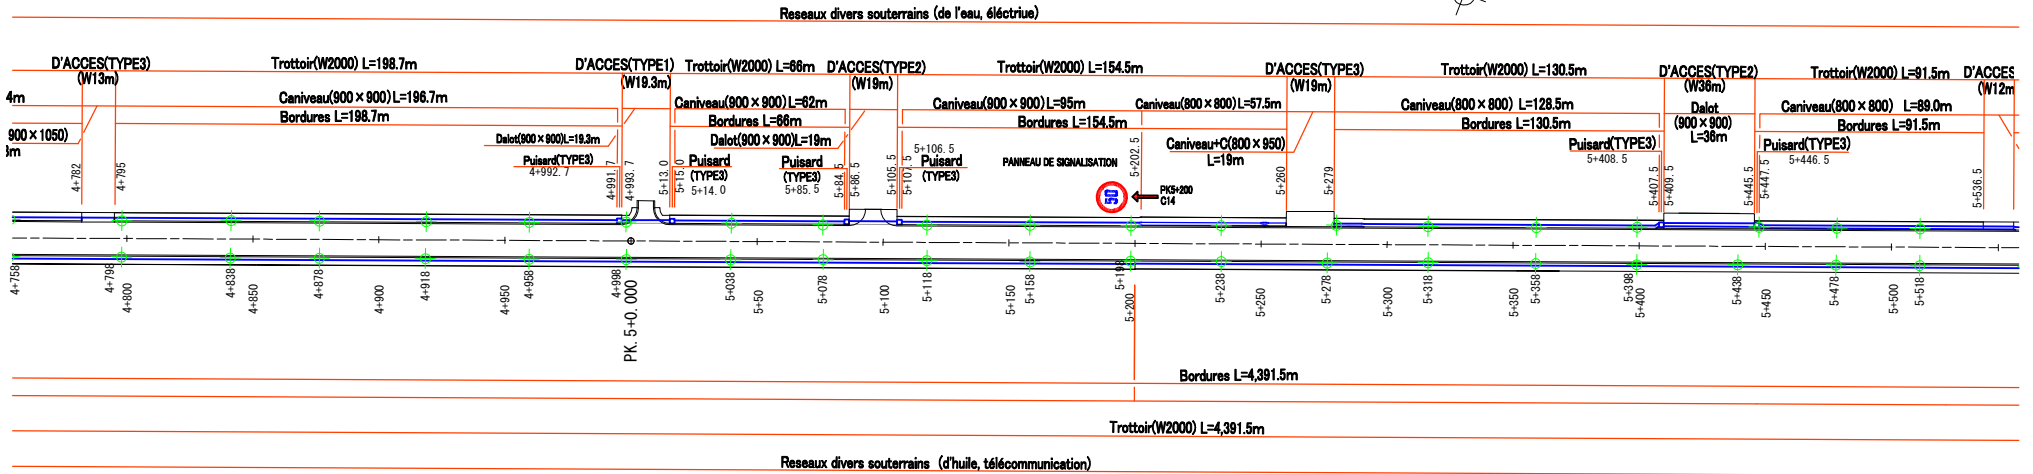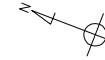


- Eclairage continu de la route
- Eclairage du carrefour et de la traversée

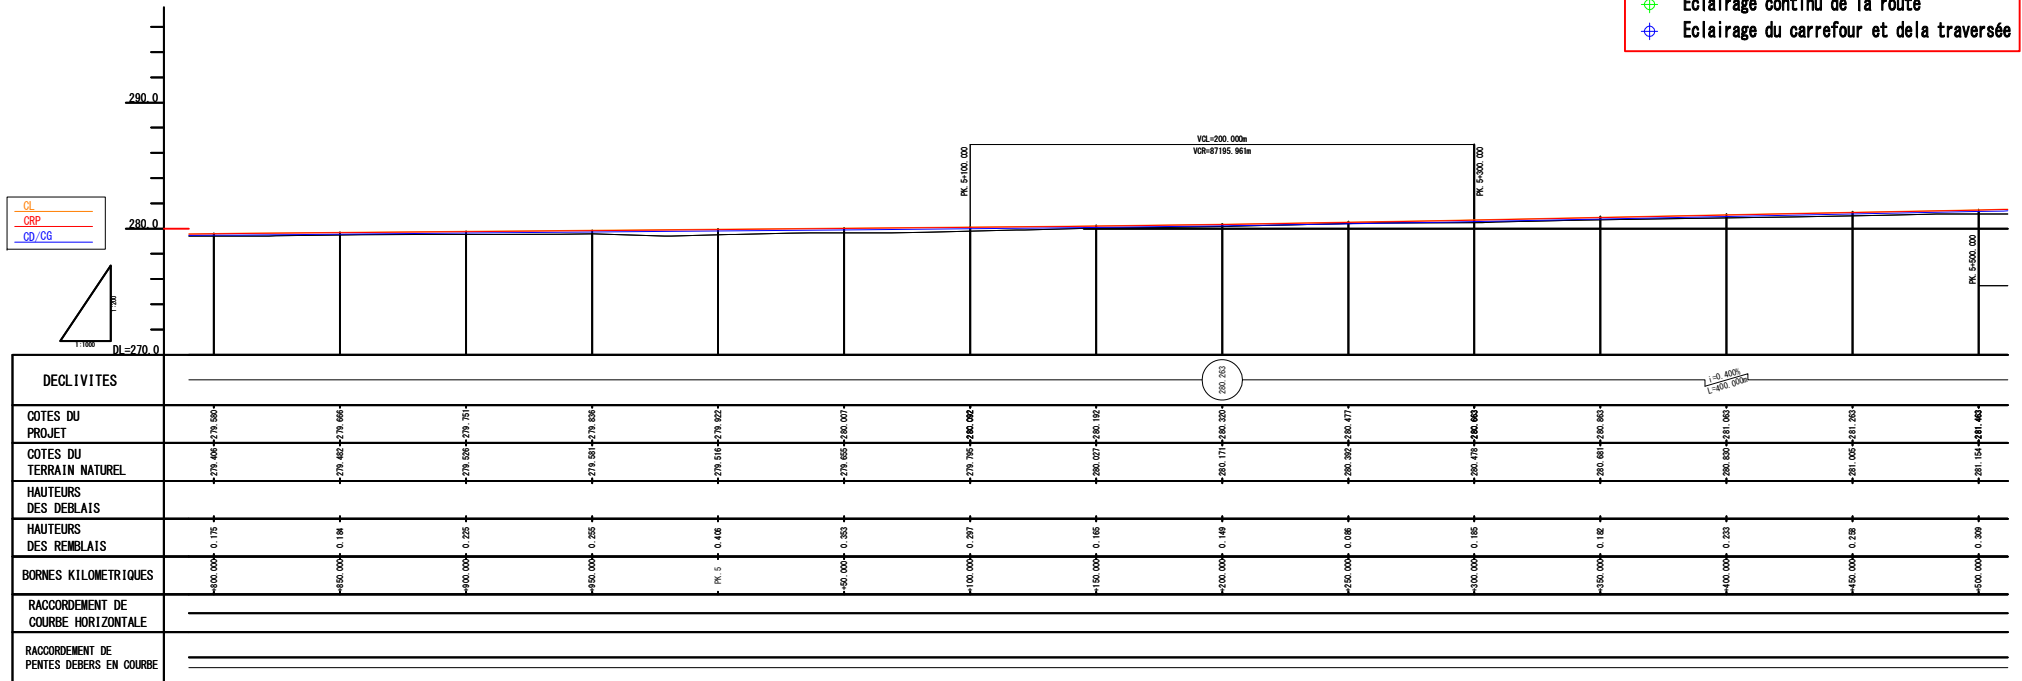


plan de récolement.

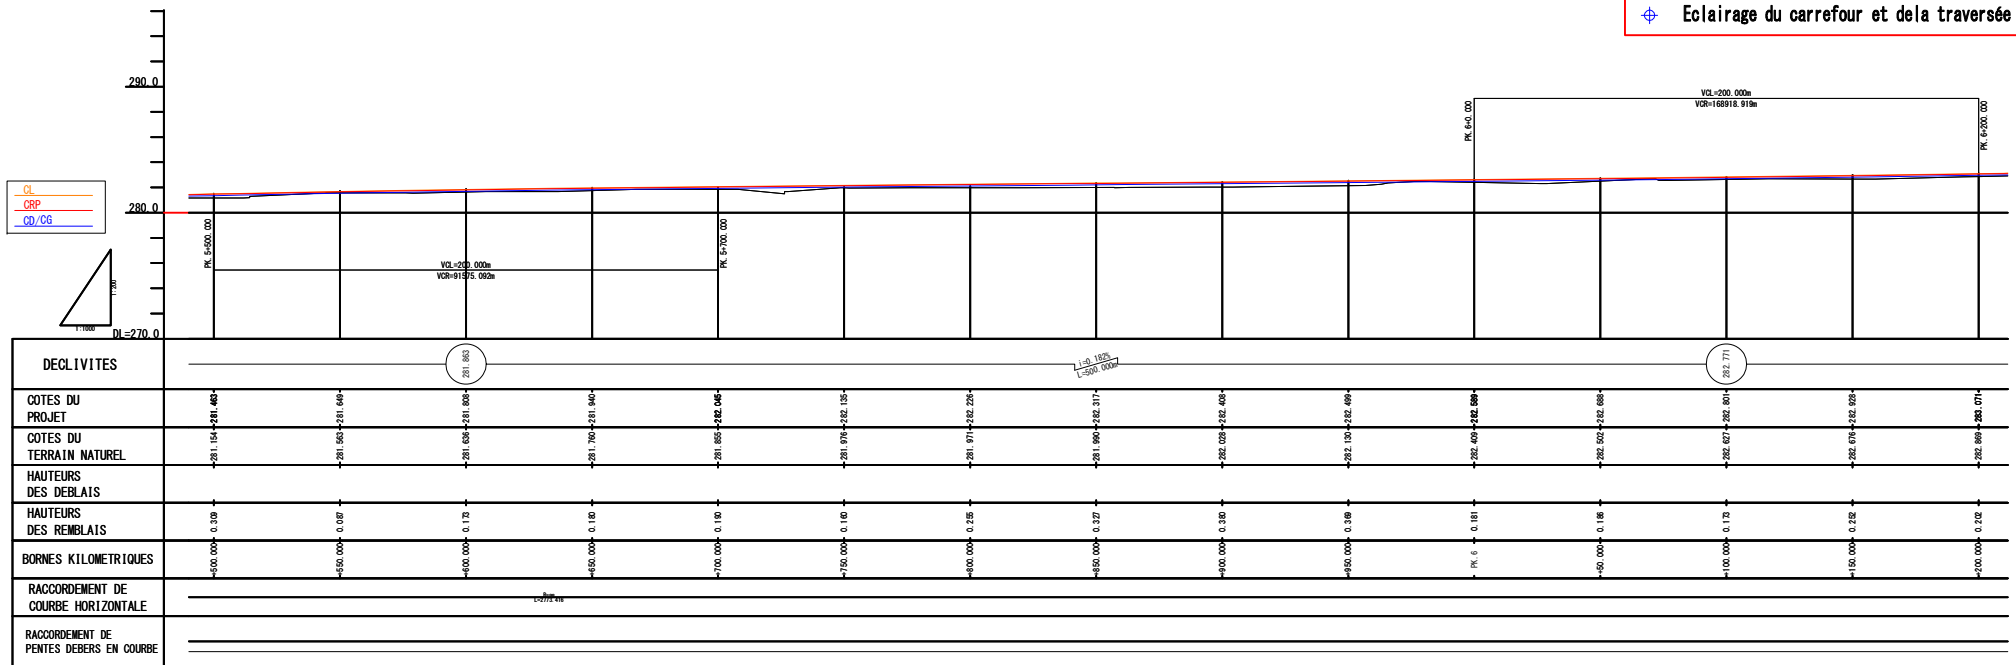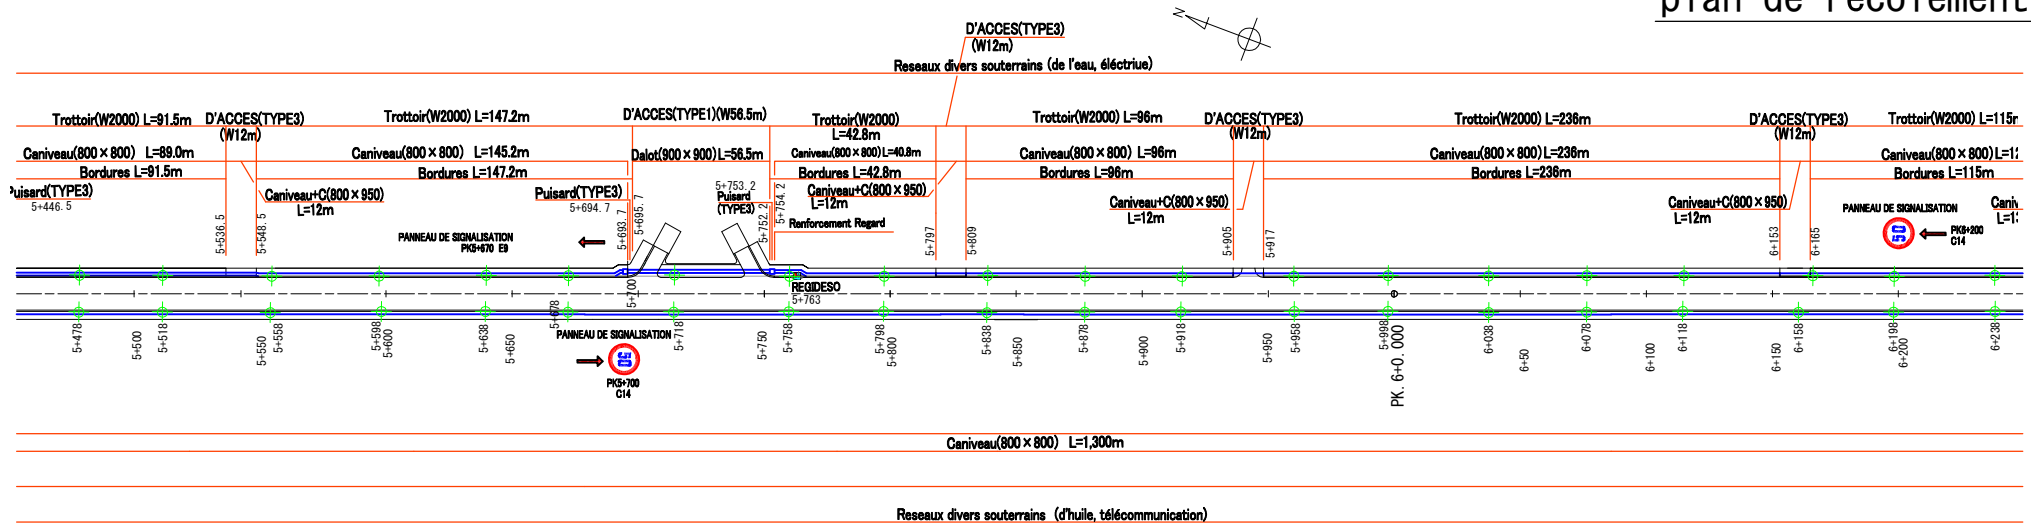

plan de récolement.

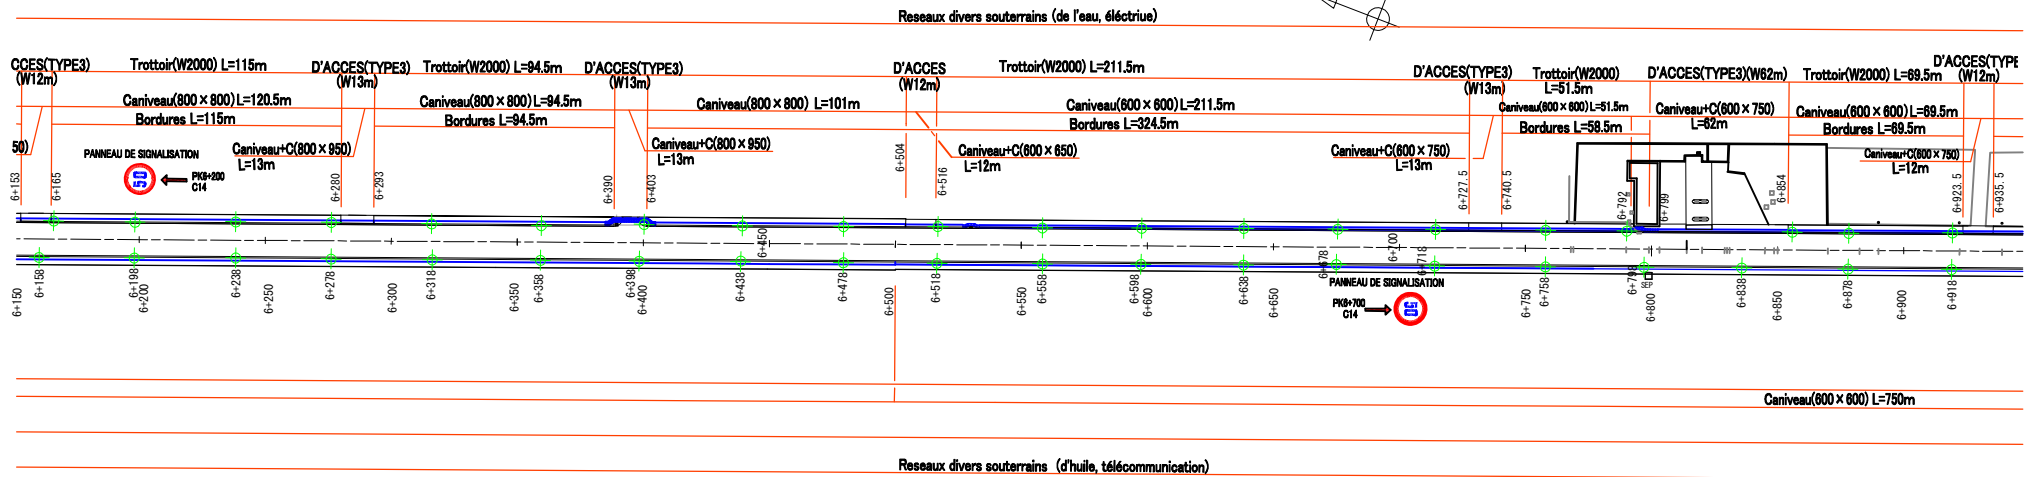


- ◆ Eclairage continu de la route
- ◆ Eclairage du carrefour et de la traversée

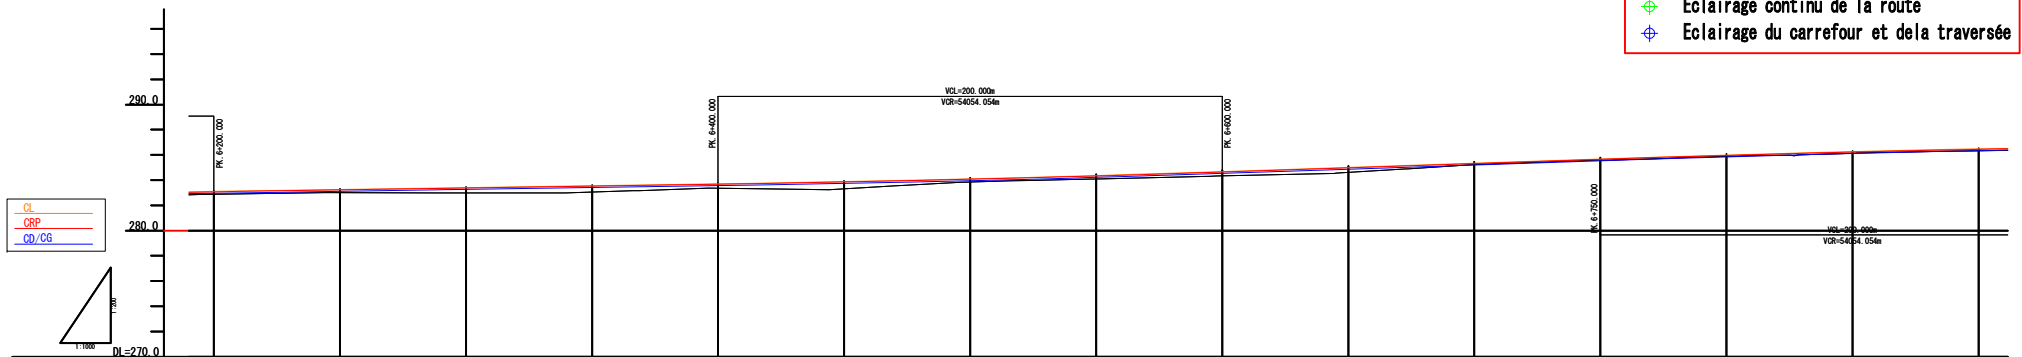


RACCORDEMENT DE COURBE HORIZONTALE																									
RACCORDEMENT DE PENTES DEBERS EN COURBE																									

plan de récolement.


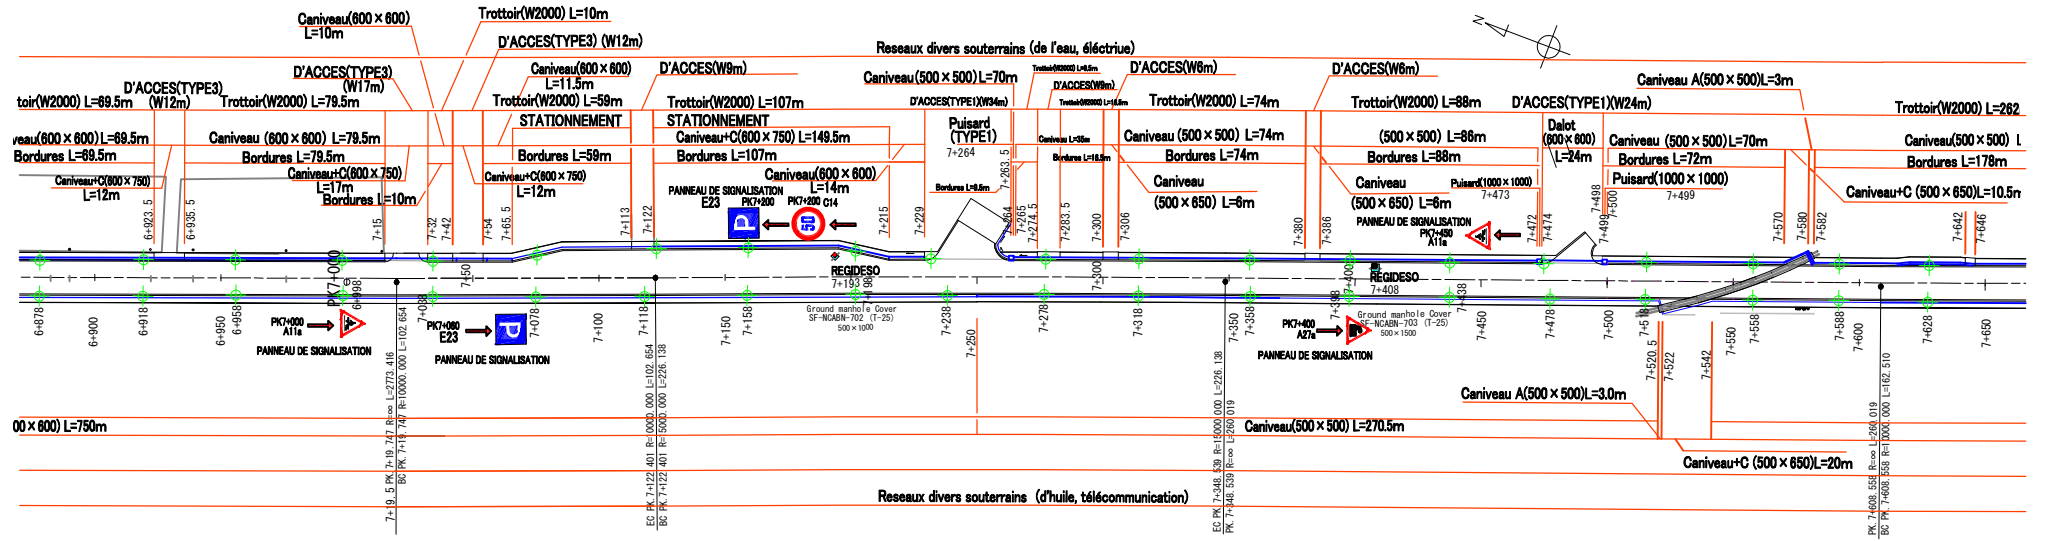


- ⊕ Eclairage continu de la route
- ⊕ Eclairage du carrefour et de la traversée

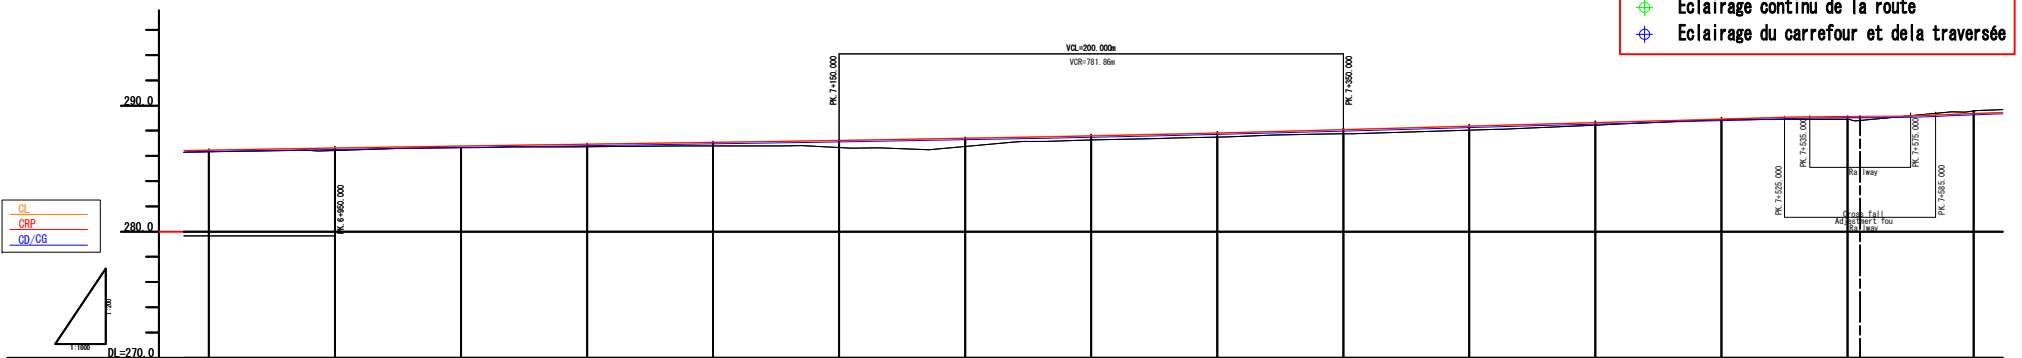

DECLIVITES																																		
RACCORDEMENT DE COURBE HORIZONTALE																																		
RACCORDEMENT DE PENTES DEBERS EN COURBE																																		



plan de récolement.

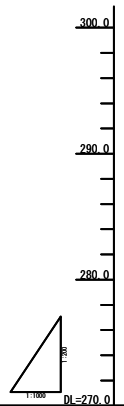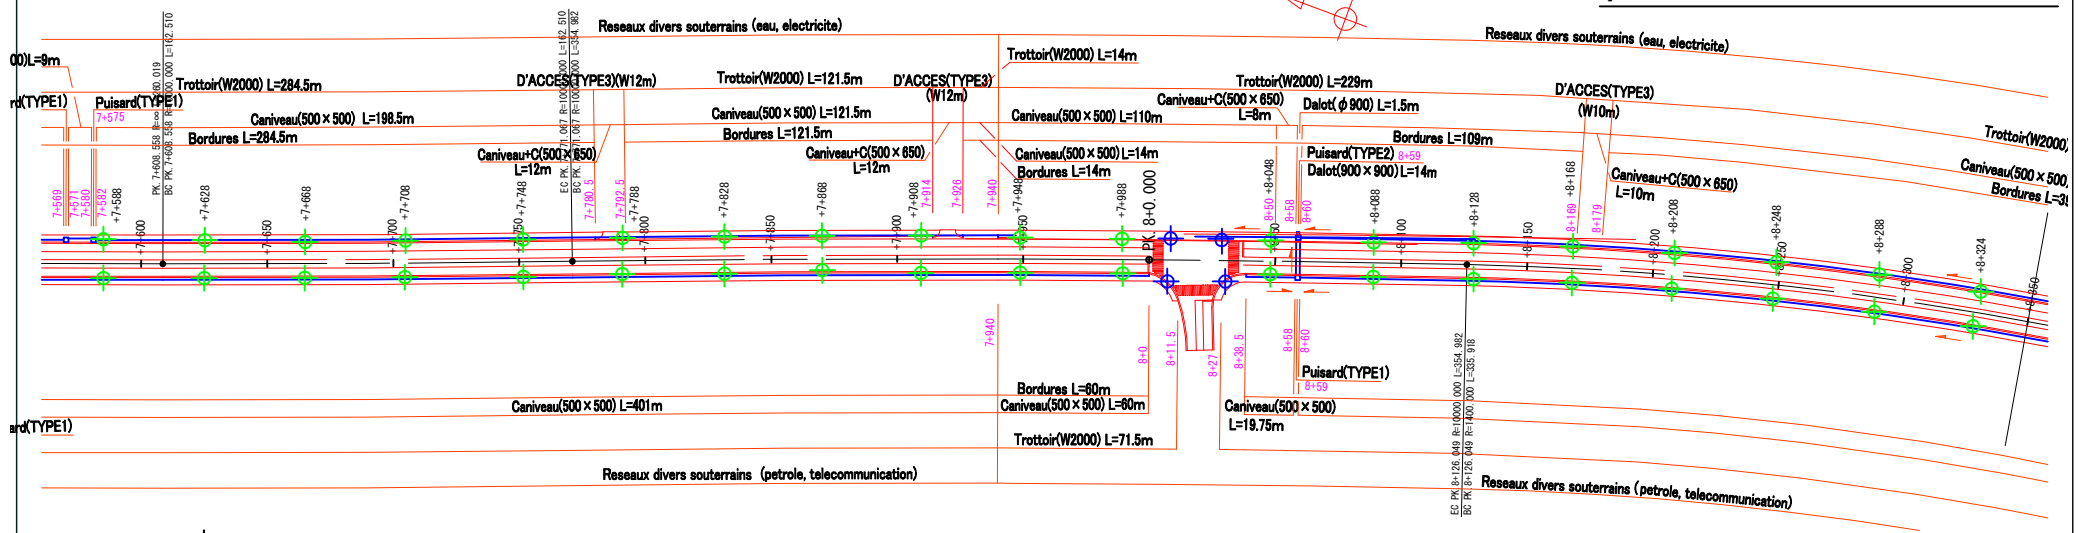

- ⊙ Eclairage continu de la route
- ⊕ Eclairage du carrefour et de la traversée


DECLIVITES																				
RACCORDEMENT DE COURBE HORIZONTALE																				
RACCORDEMENT DE PENTES DEBERS EN COURBE																				

plan de récolement.

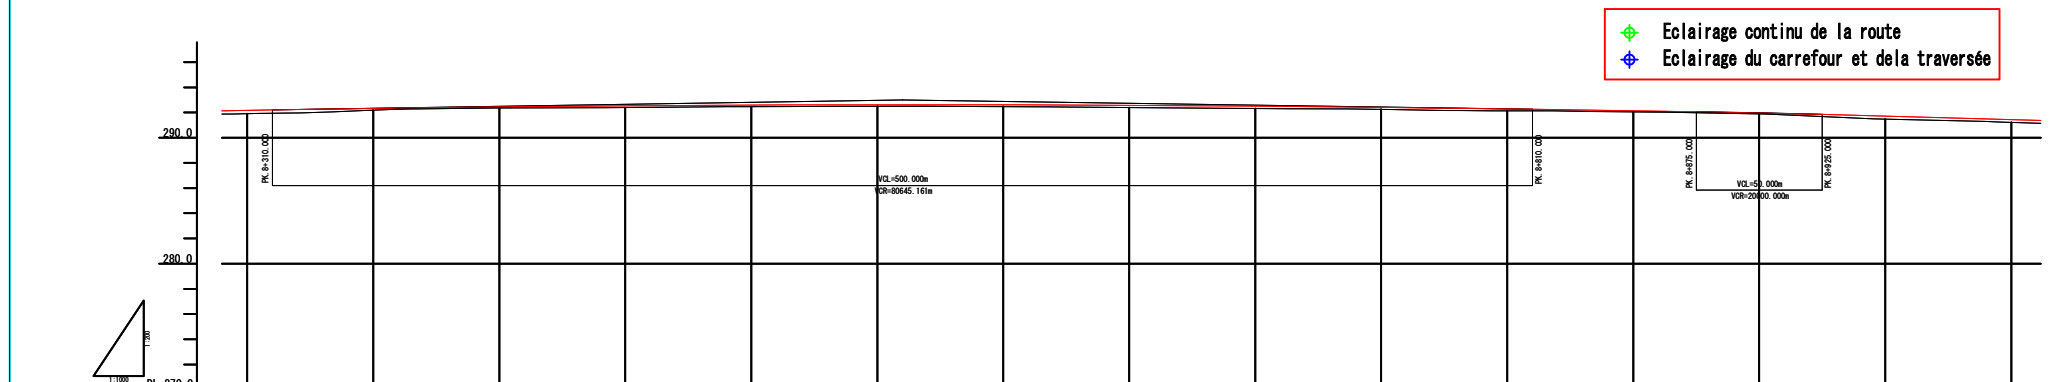
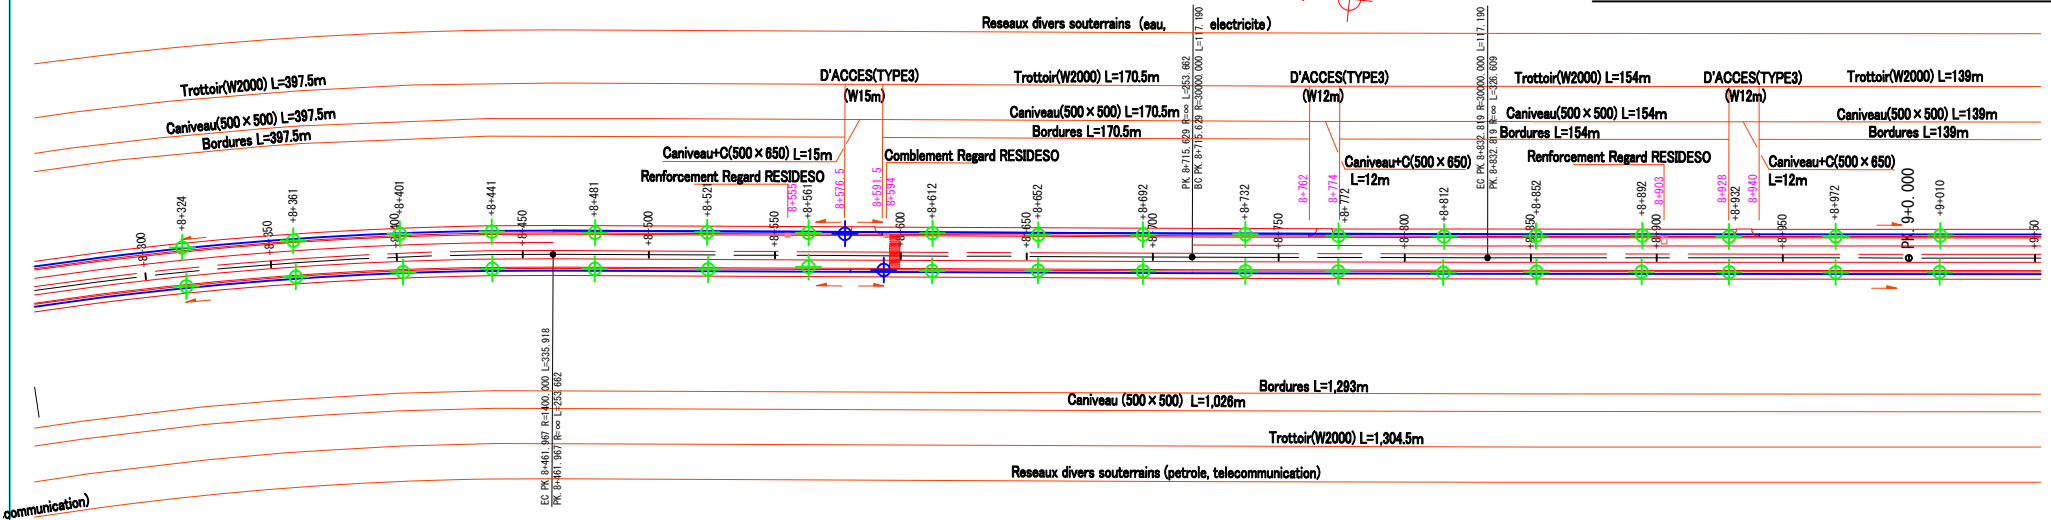


DECLIVITES																					
BORNES KILOMETRIQUES	8+300	8+325	8+350	8+375	8+400	8+425	8+450	8+475	8+500	8+525	8+550	8+575	8+600	8+625	8+650	8+675	8+700	8+725	8+750	8+775	8+800
RACCORDEMENT DE COURBE HORIZONTALE																					
RACCORDEMENT DE PENTES DEBERS EN COURBE																					

plan de récolement.

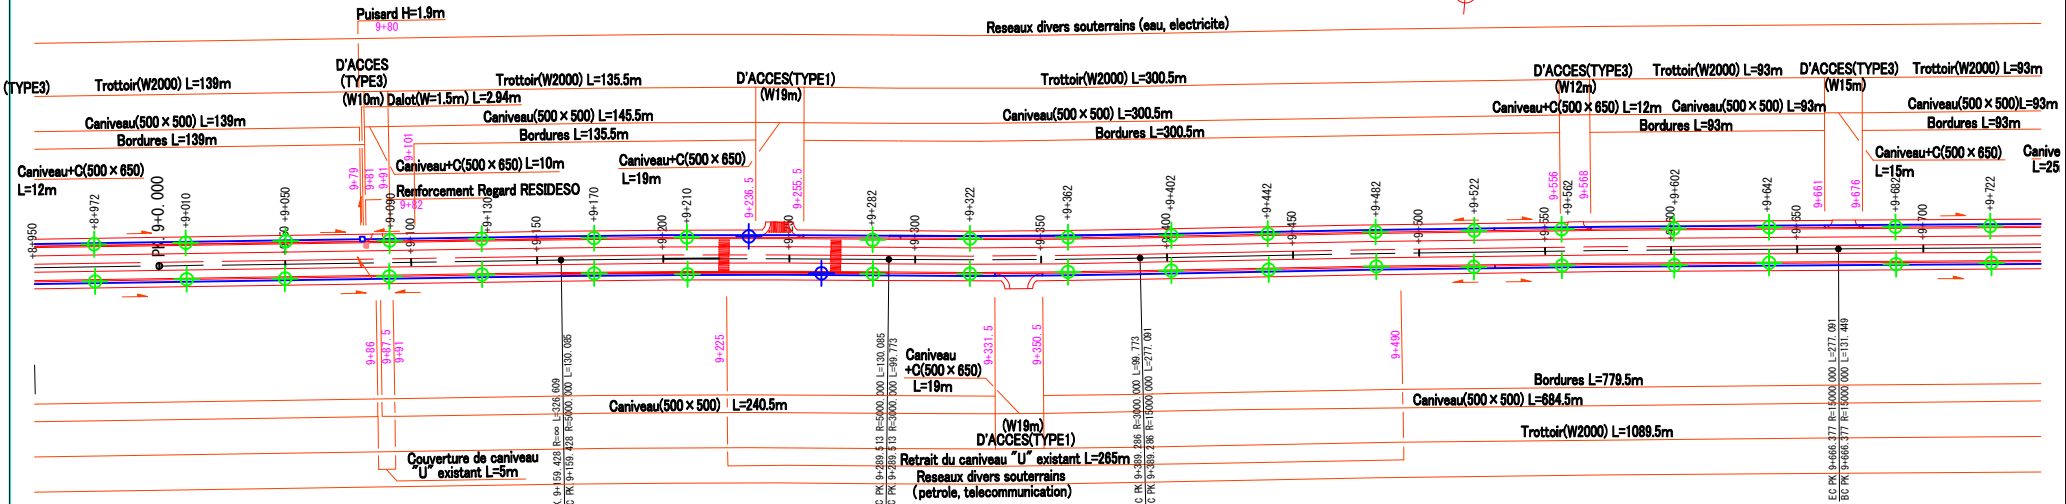

- Eclairage continu de la route
- Eclairage du carrefour et dela traversée

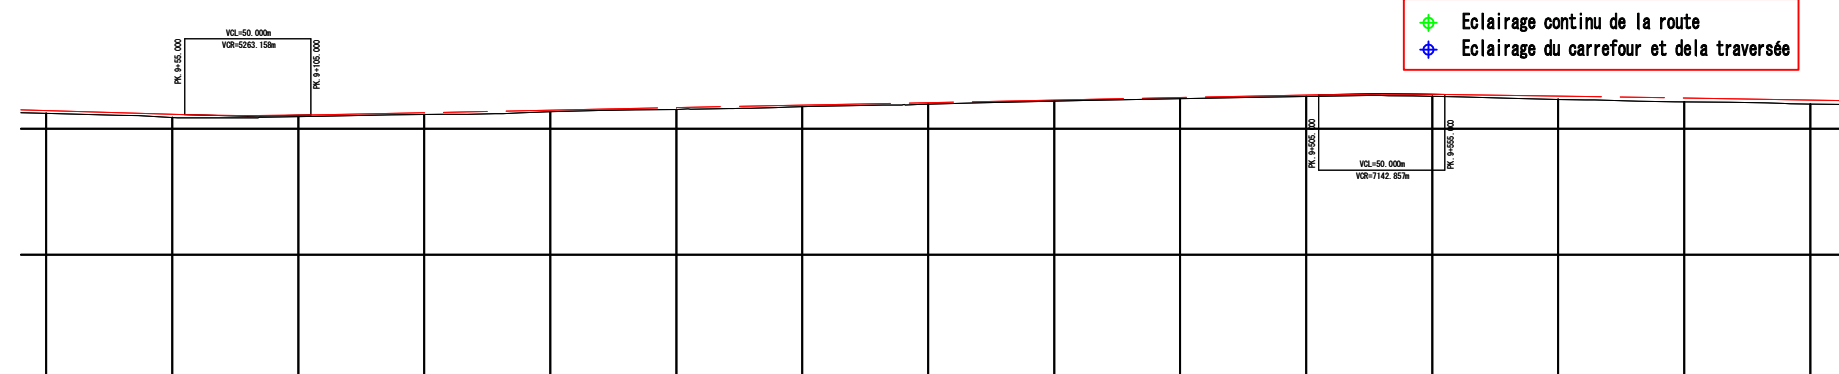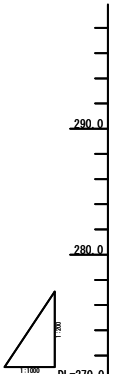

RACCORDEMENT DE COURBE HORIZONTALE										
RACCORDEMENT DE PENTES DEBERS EN COURBE										

CELLULE INFRASTRUCTURES
MINISTRE DE L'AMENAGEMENT DU TERRITOIRE, URBANISME, HABITANT,
INFRASTRUCTURES, TRAVAUX PUBLICS ET RECONSTRUCTION

LE PROJET DE REHABILITATION ET
DE MODERNISATION DE L'AVENUE
DES POIDS LOURDS A KINSHASA
ELARGISSEMENT A 4 VOIES


INGEROSEC
CORPORATION

KITANO
CONSTRUCTION CORP.

DATE: Octobre, 2012
PREPARE PAR:
VERIFIE PAR:


PLAN ET PROFIL (3/7)
PK. 9+000 - PK. 9+700


ECHELLE	DATE	N°
A1-1:1,000 A3-1:2,000	2012	CG-DD-03

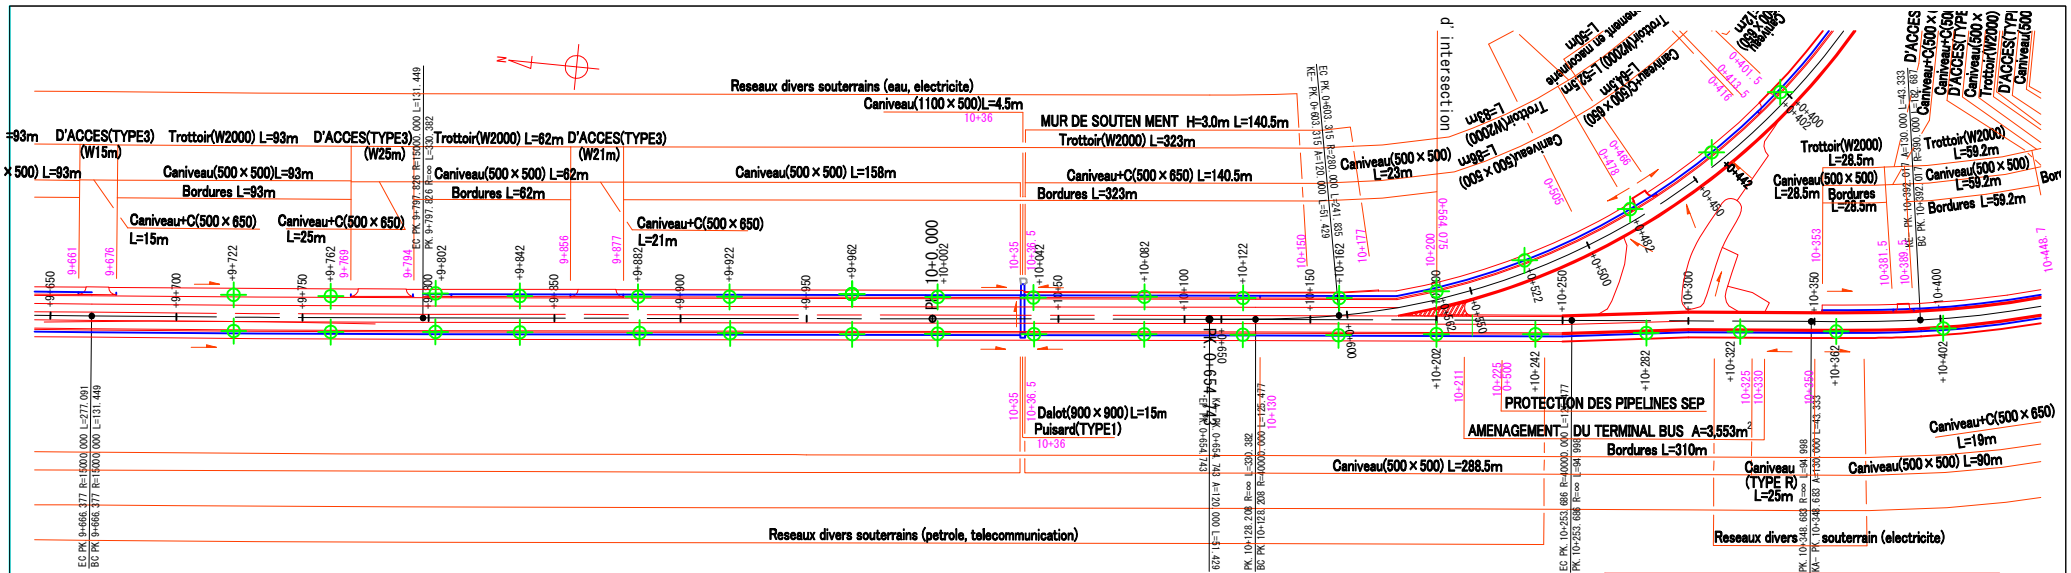


- Eclairage continu de la route
- Eclairage du carrefour et de la traversée

plan de récolement.

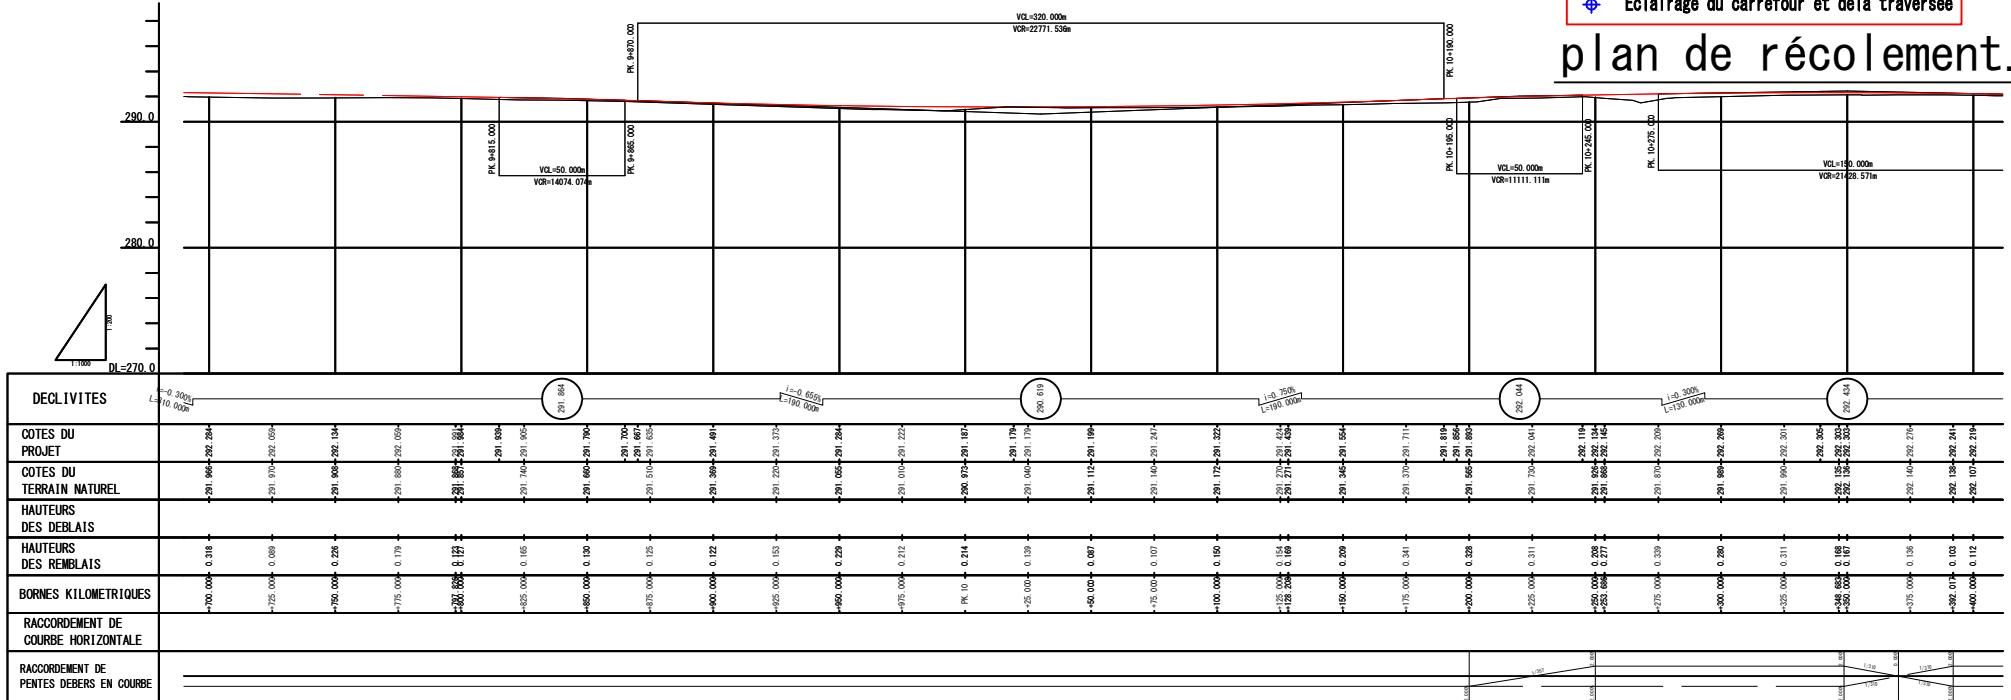

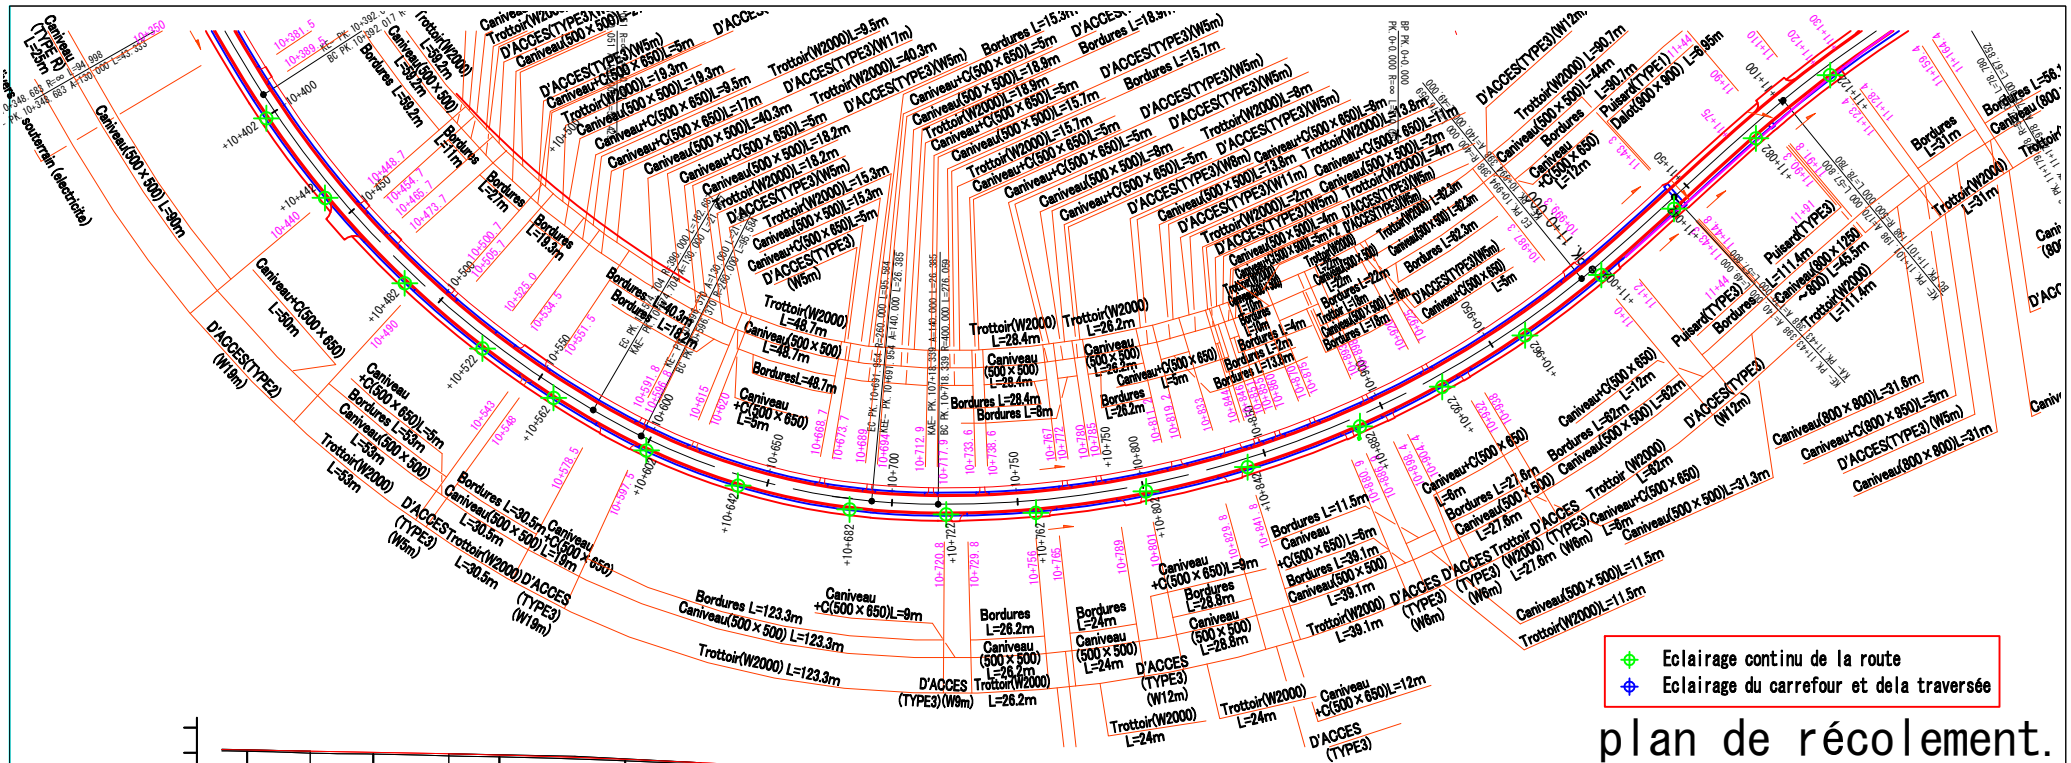


plan de récolement.

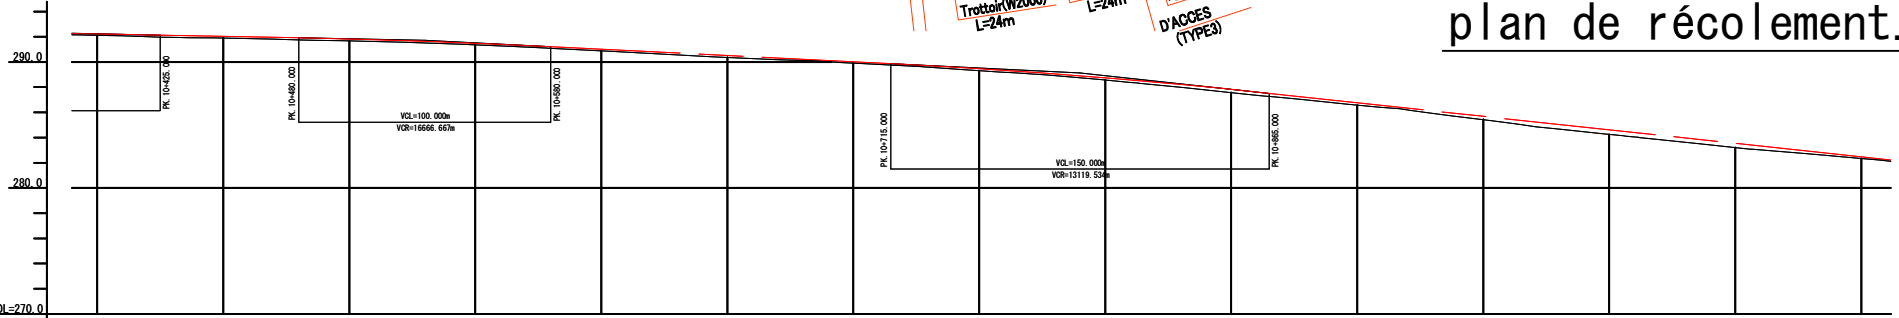



plan de récolement.


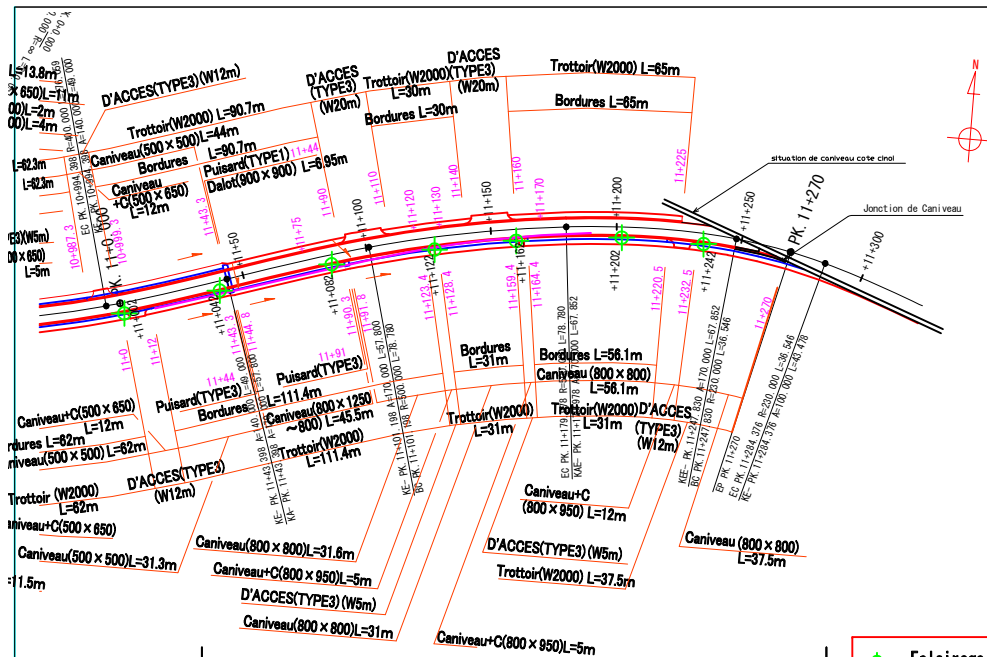


- ◆ Eclairage continu de la route
- ◆ Eclairage du carrefour et de la traversée

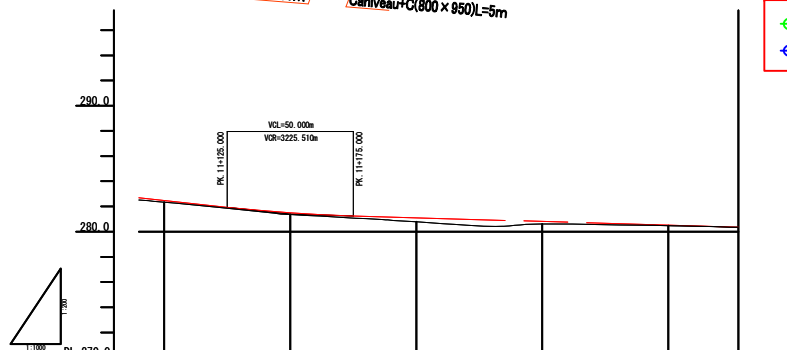


plan de récolement.

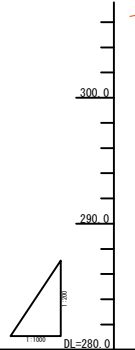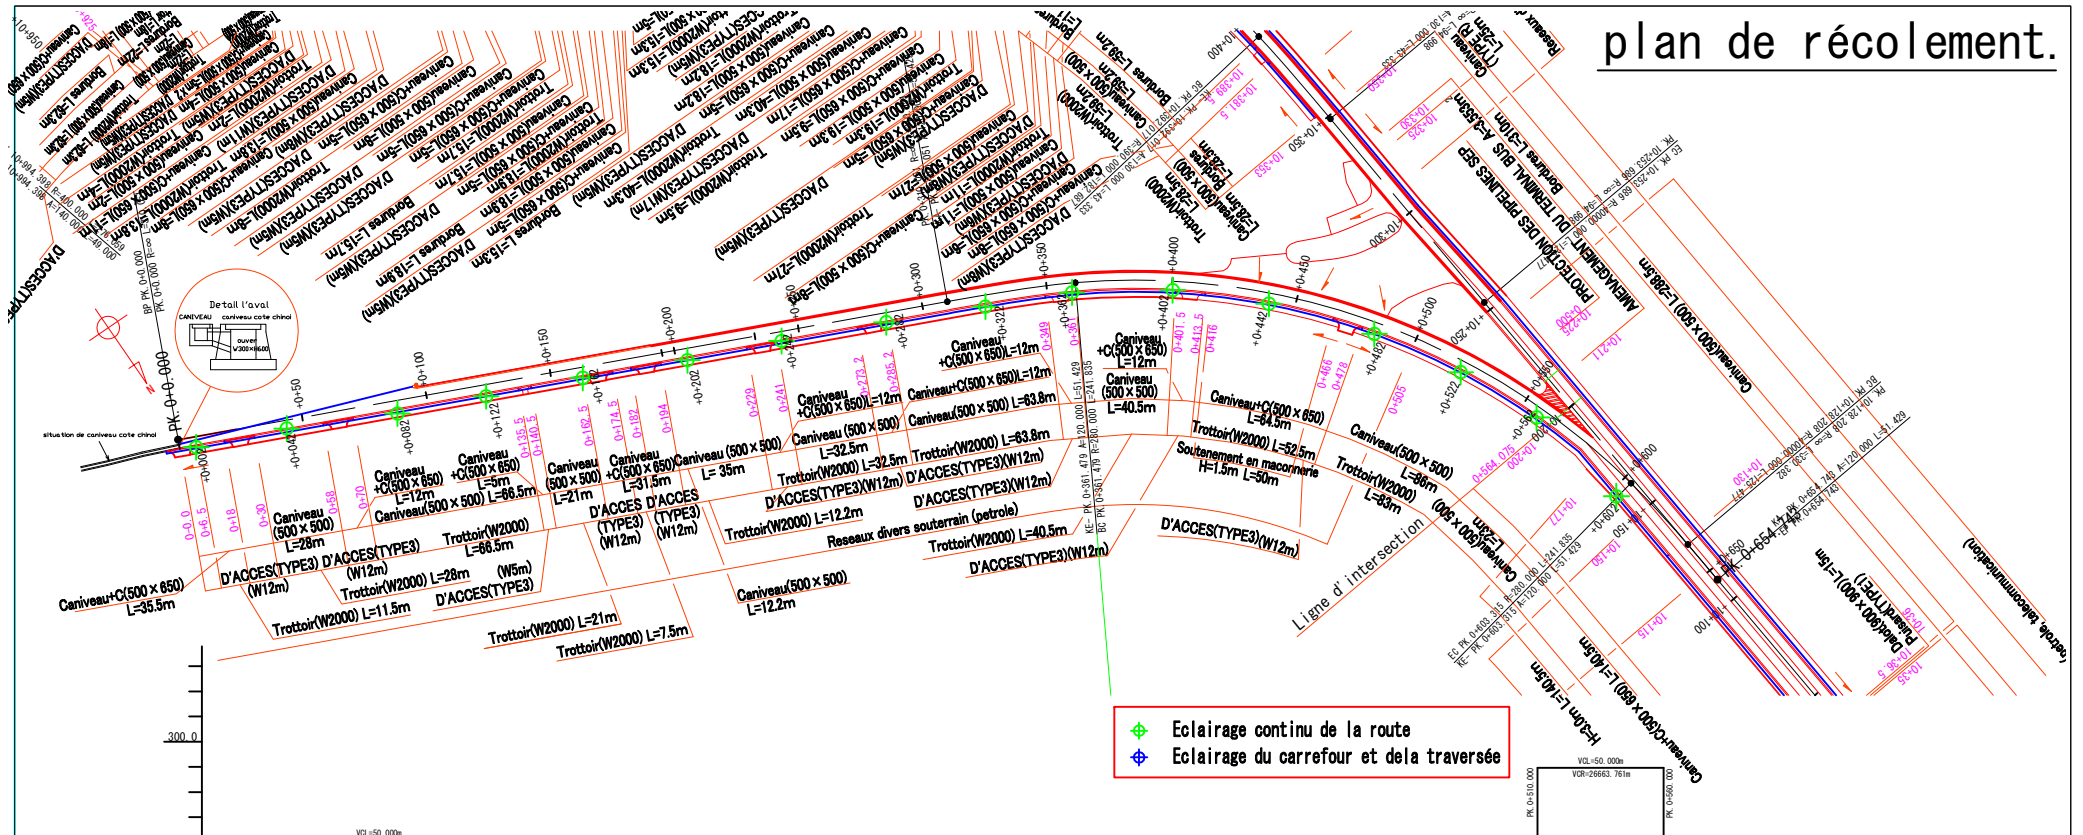

DECLIVITES																					
RACCORDEMENT DE COURBE HORIZONTALE																					
RACCORDEMENT DE PENTES DEBERS EN COURBE																					

CELLULE INFRASTRUCTURES
 MINISTERE DE L'AMENAGEMENT DU TERRITOIRE, URBANISME, HABITANT,
 INFRASTRUCTURES, TRAVAUX PUBLICS ET RECONSTRUCTION

LE PROJET DE REHABILITATION ET DE MODERNISATION DE L'AVENUE DES POIDS LOURDS A KINSHASA ELARGISSEMENT A 4 VOIES

INGEROSEC
 CORPORATION

KITANO
 CONSTRUCTION CORP.

DATE: Octobre, 2012
 PREPARE PAR:
 VERIFIE PAR:

PLAN ET PROFIL (7/7)
 PK. 0+000 - PK. 0+654.743

ECHELLE	DATE	N°
A1-1:1,000 A3-1:2,000	2012	CG-DD-D7