


Annexe 5. D'autres documents / informations (Plan de conception)


Liste de plans de conception

N°	Contenu du plan	Nombre du plan
1	Profils en travers au niveau standard	1
2	Plan général des éclairages routiers	1
3	Plan de position d'installation des éclairages routiers	18


SCHEMA DE L'ECLAIRAGE S=1:25

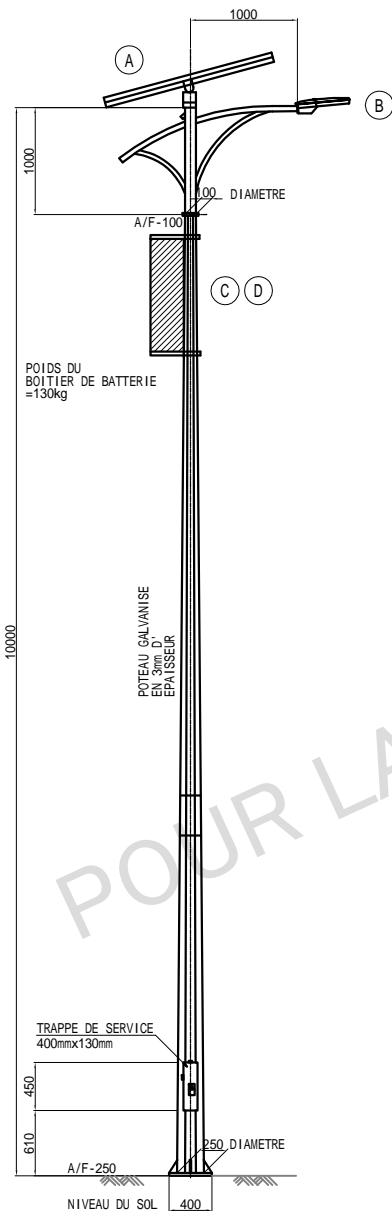


(A) MODULE SOLAIRE S=1:20

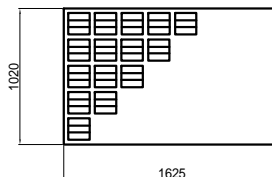



(B) LUMINAIRE LED S=1:10

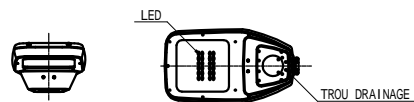

(C) (D) REGULATEUR • BATTERIE S=1:10

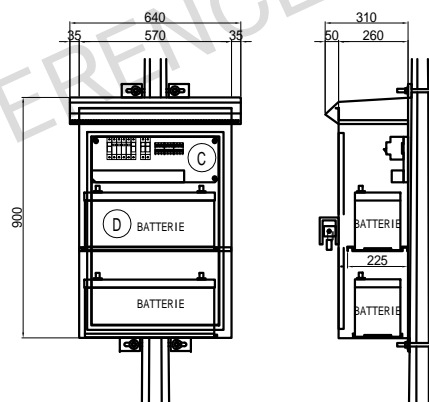

DETAIL DE LA FONDATION S=1:20

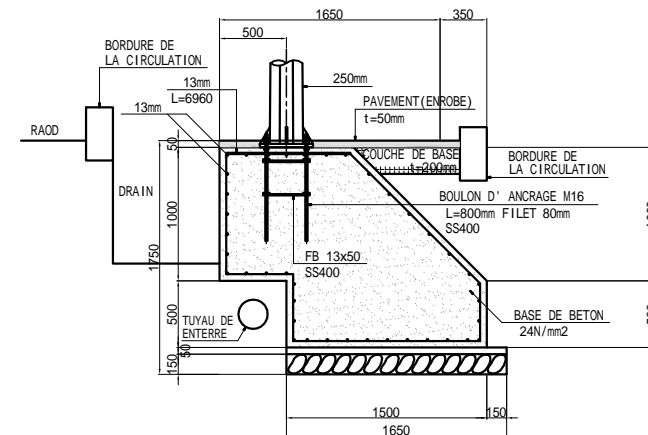
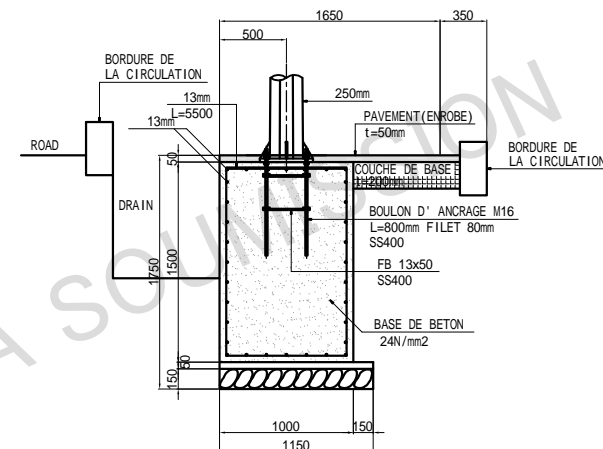


CELLULE INFRASTRUCTURES MINISTRE DES INFRASTRUCTURES ET TRAVAUX PUBLICS	INGEROSEC		PLAN TYPE		
	DATE		ECHELLE	DATE	No.
LE PROJET DE REHABILITATION ET DE MODERNISATION DE L'AVENUE DES POIDS LOURDS A KINHASA	PREPARE PAR				
	VERIFIE PAR				



PROFILS EN TRAVERS TYPES

ECHELLE A1 1 : 100
A3 1 : 200



PK0 - PK10+330

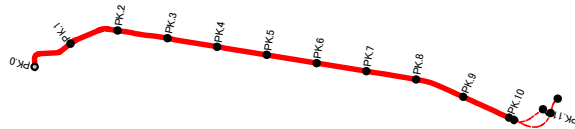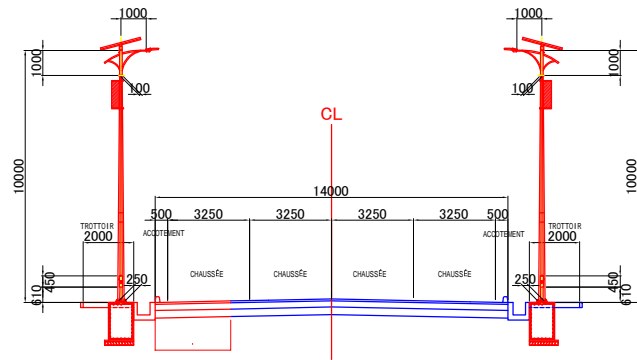

PK10+330 - PK11+327

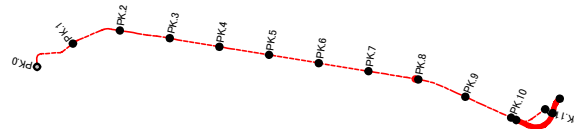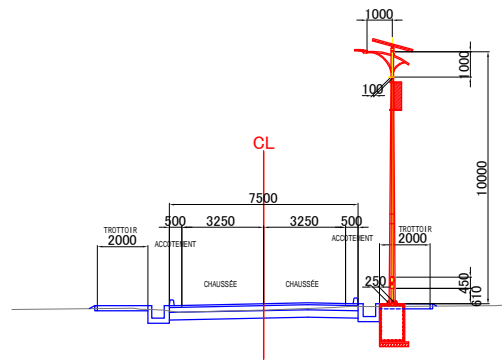

PK0+000 - PK0+603

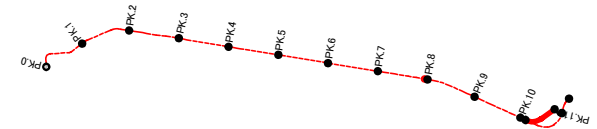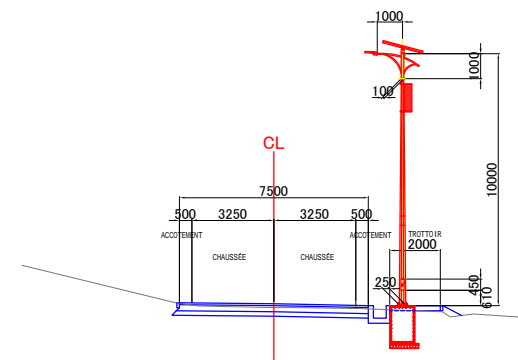

plan de récolement.

CELLULE INFRASTRUCTURES
MINISTÈRE DES INFRASTRUCTURES ET TRAVAUX PUBLICS


LE PROJET DE REHABILITATION ET
DE MODERNISATION DE L'AVENUE
DES POIDS LOURDS A KINSHASA

INGEROSEC
CORPORATION

DATE:
PREPARE PAR:
VERIFIE PAR:


PROFILS EN TRAVERS TYPES

ECHELLE	DATE	N °
COMME VU		

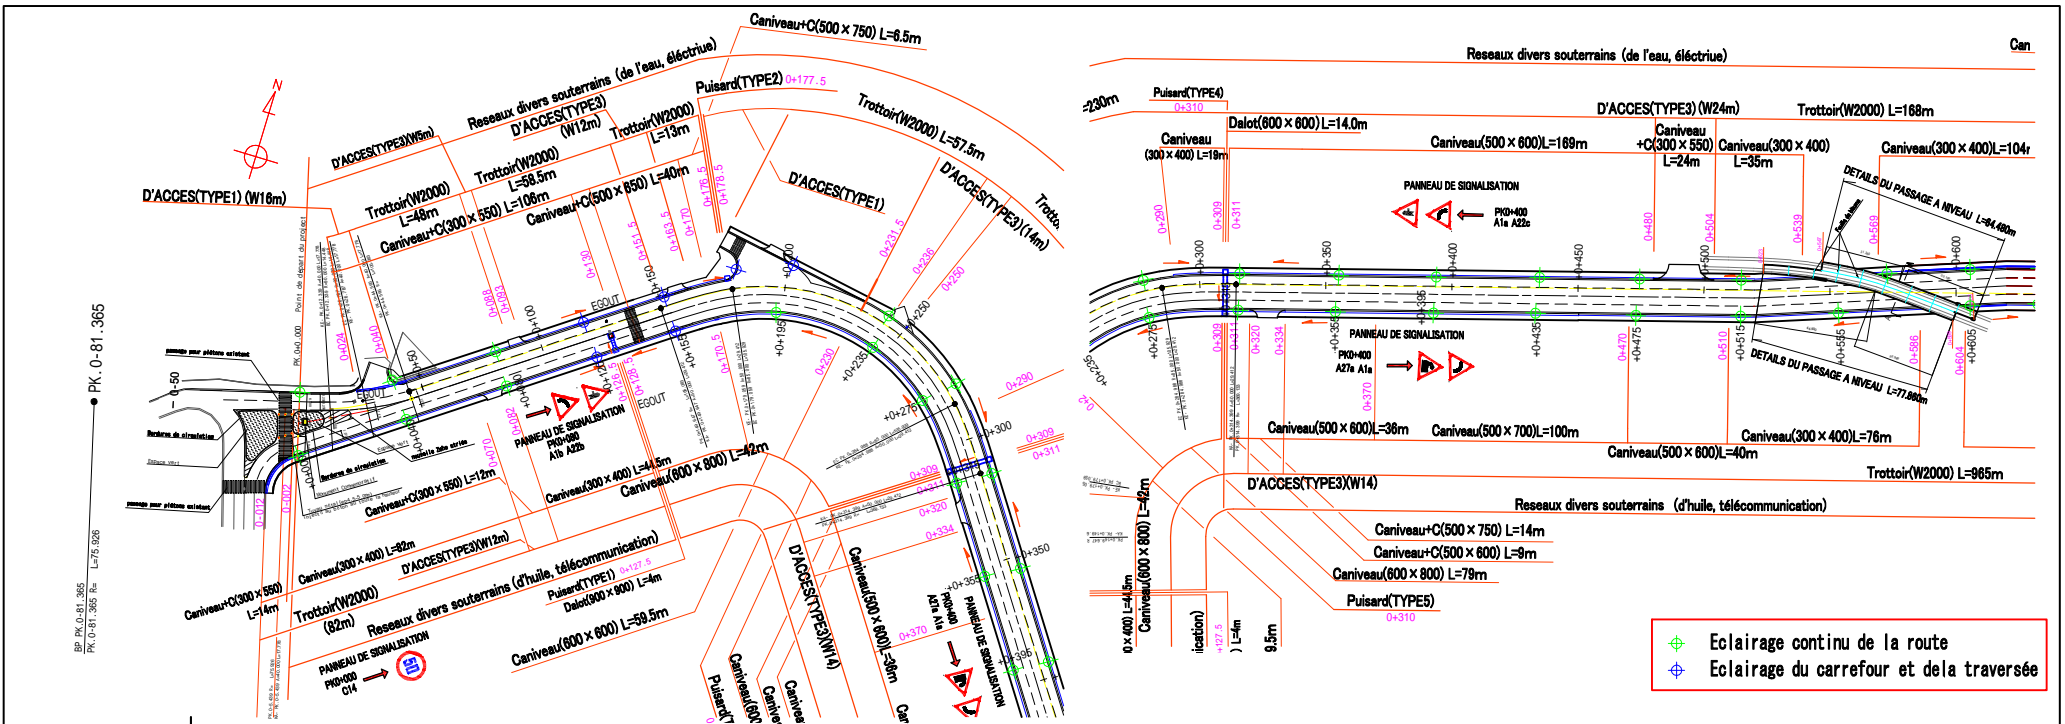


- ◆ Eclairage continu de la route
- ◆ Eclairage du carrefour et de la traversée

plan de récolement.

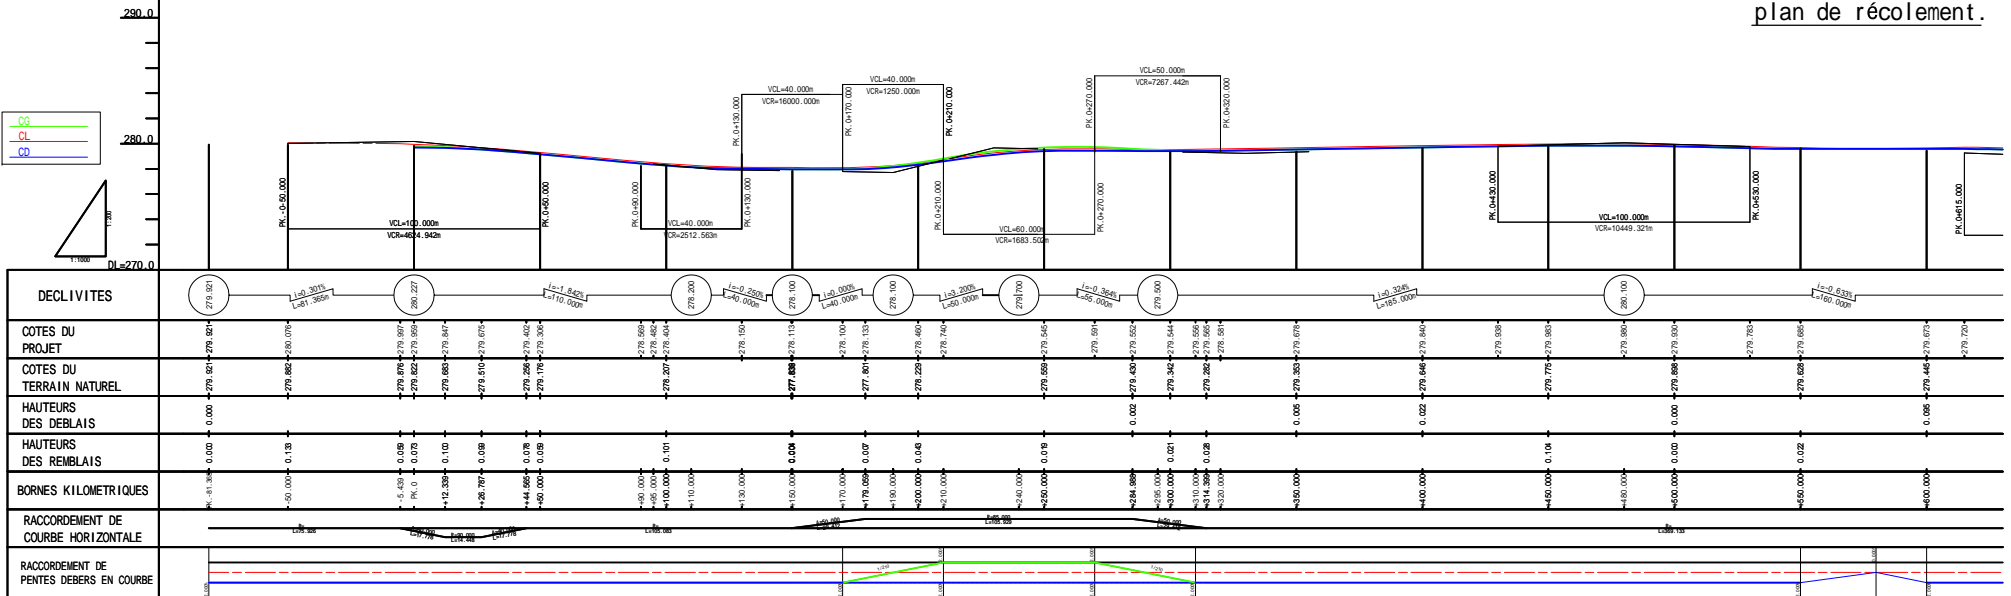


La cote du projet sur le profil pour la Phase II-2 se trouve au niveau de la ligne centrale de la chaussée.

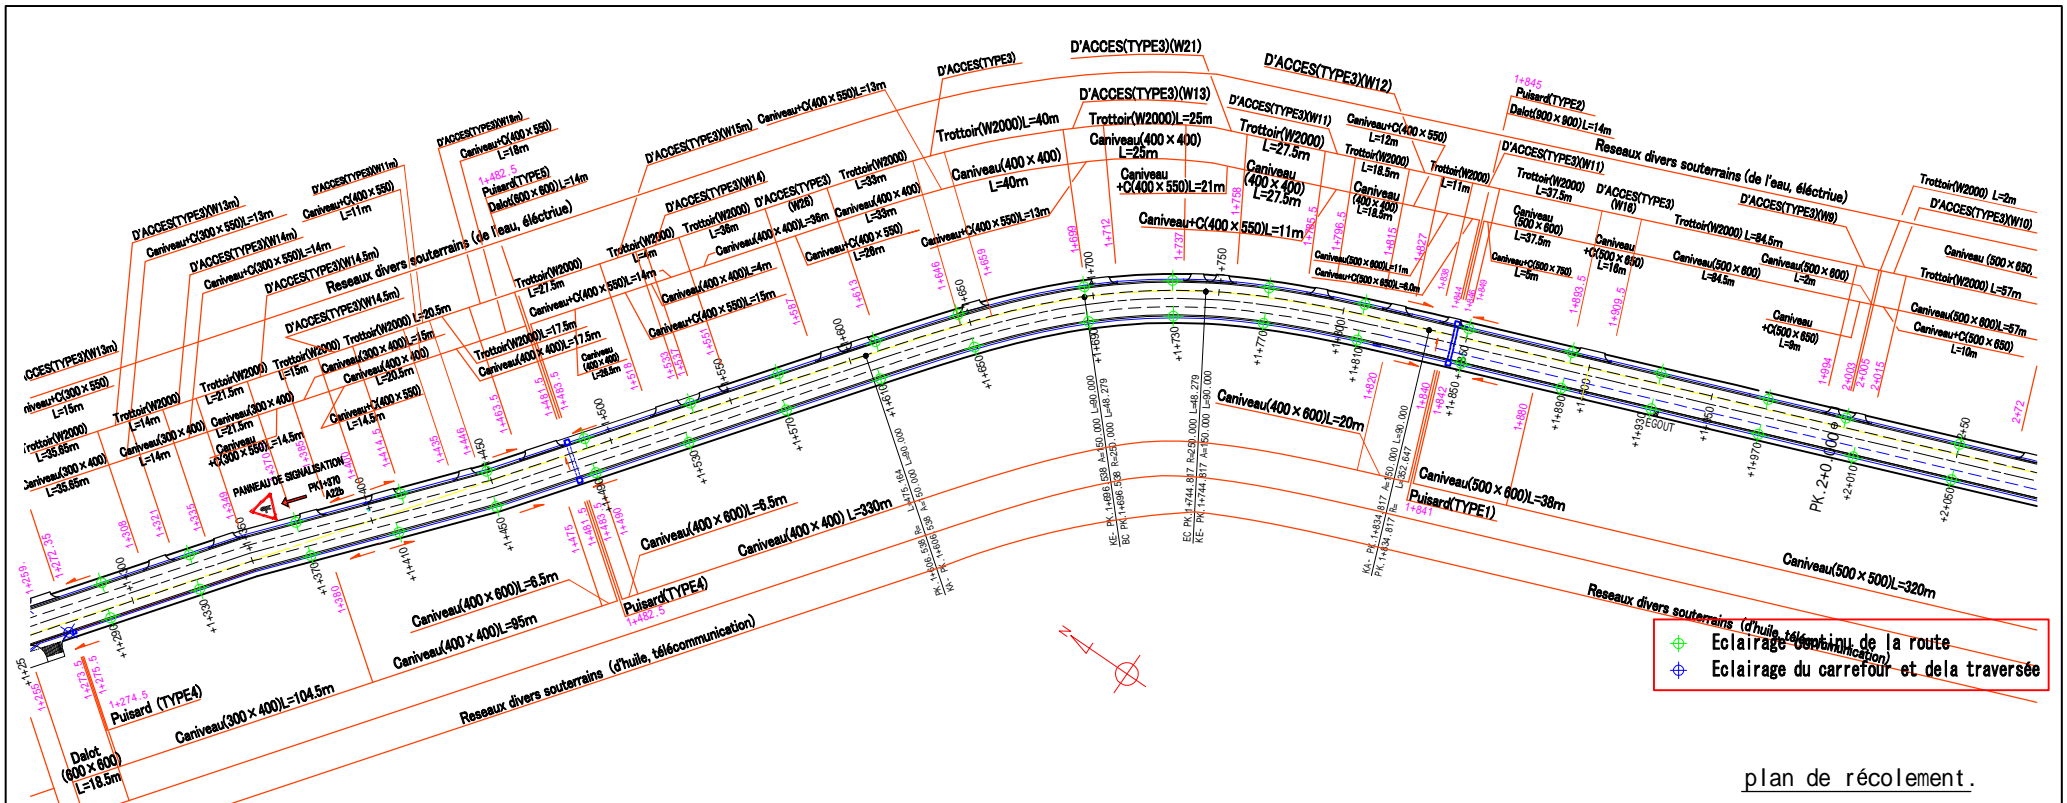


Eclairage continu de la route
 Eclairage du carrefour et de la traversée

plan de récolement.

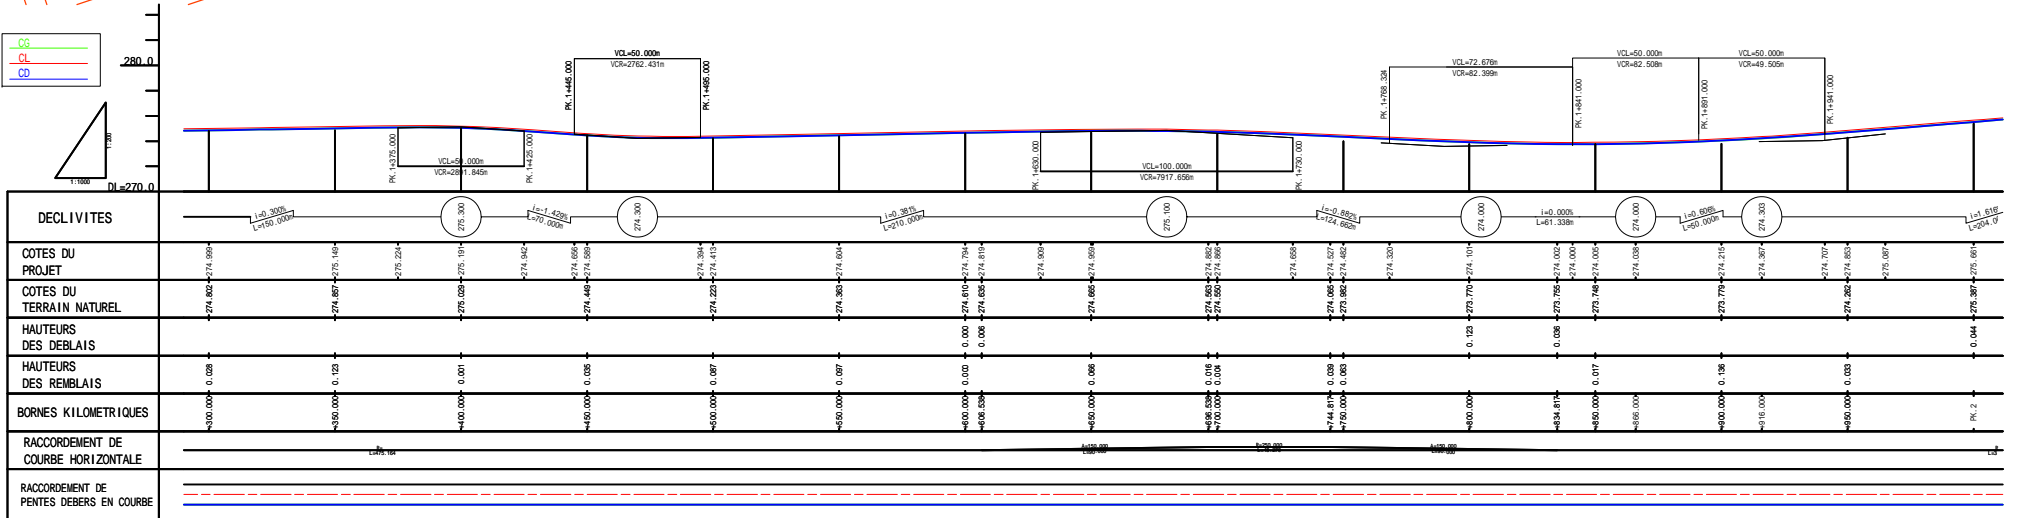


※ La cote du projet sur le profil pour la Phase II-2 se trouve au niveau de la ligne centrale de la chaussée.

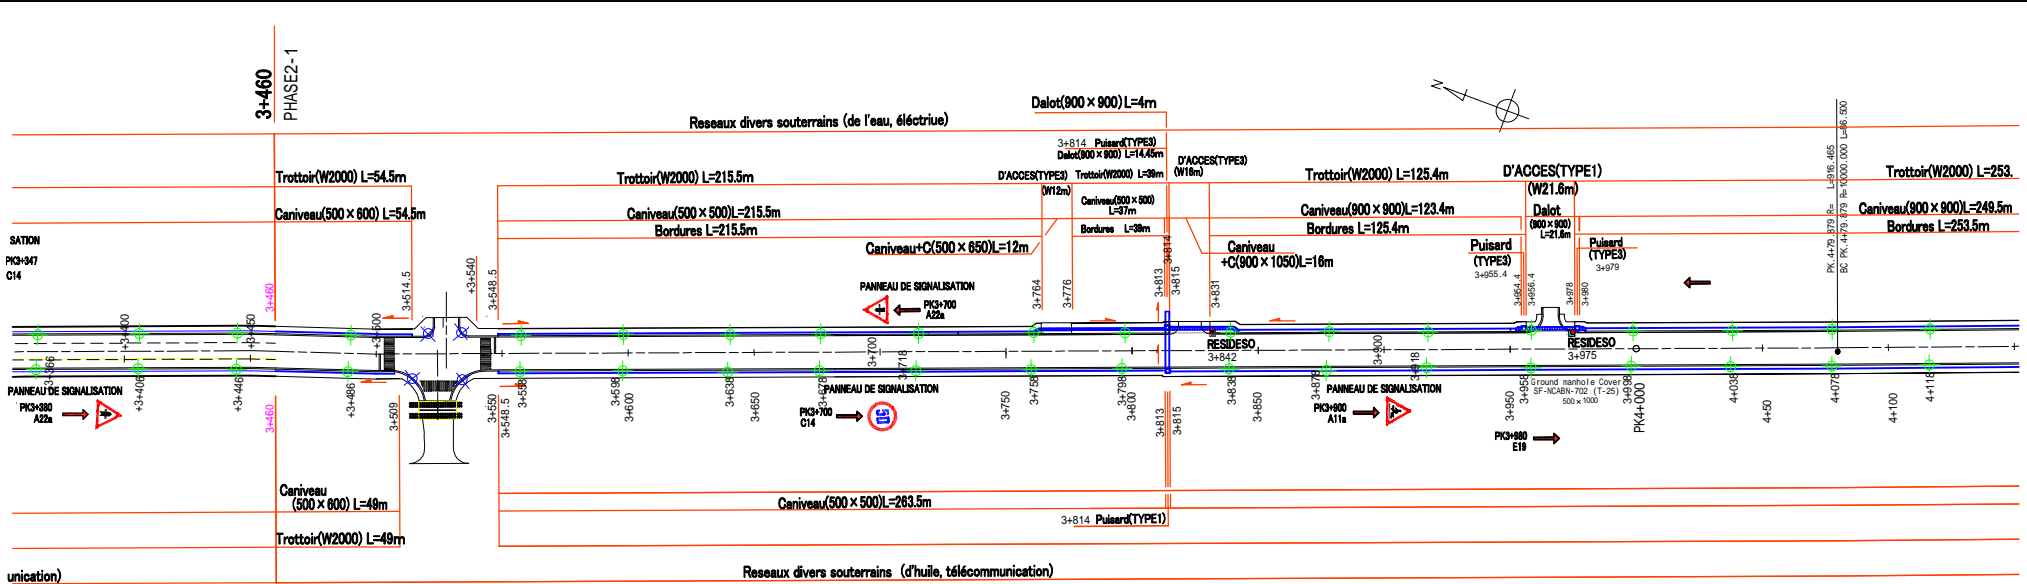

unication)

- ◆ Eclairage continu de la route
- ◆ Eclairage du carrefour et de la traversée

plan de récolement.

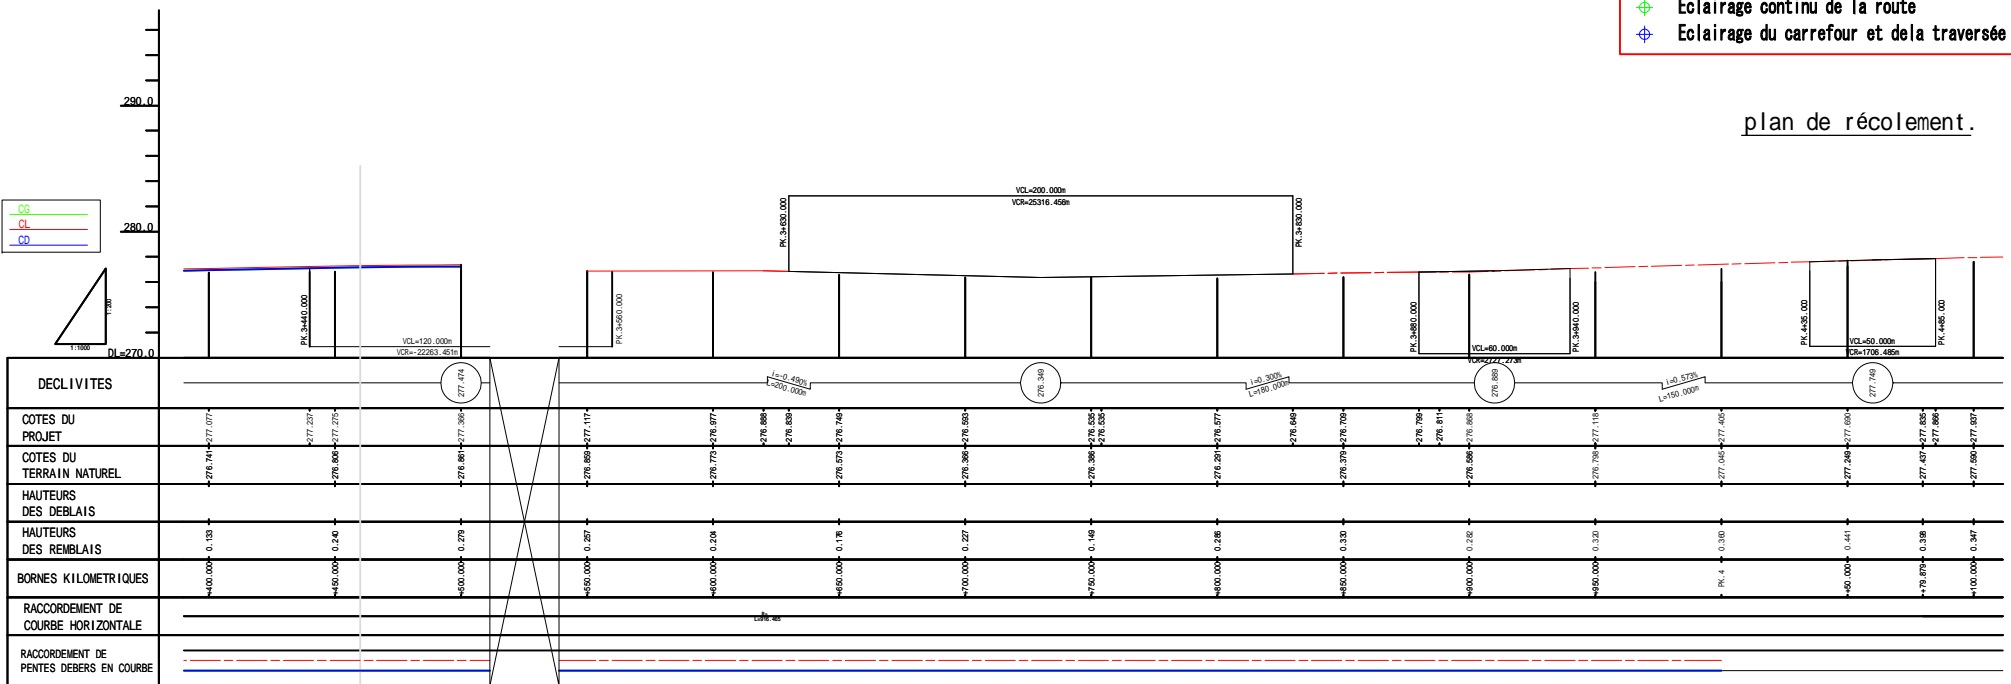

※ La cote du projet sur le profil pour la Phase II-2 se trouve au niveau de la ligne centrale de la chaussée.

CELLULE INFRASTRUCTURES
 MINISTERE DE L'AMENAGEMENT DU TERRITOIRE, URBANISME, HABITAT,
 INFRASTRUCTURES, TRAVAUX PUBLICS ET RECONSTRUCTION

LE PROJET DE REHABILITATION ET DE MODERNISATION DE L'AVENUE DES POIDS LOURDS A KINSHASA ELARGISSEMENT A 4 VOIES PHASE 2

INGEROSEC
CORPORATION


KITANO
CONSTRUCTION CORP.

DATE: Juillet, 2014
 PREPARE PAR: *Rainald*
 VERIFIE PAR: *[Signature]*


PLAN ET PROFIL (6/6)
 PK.3+400 - PK.4+100

ECHELLE	DATE	N °
A1-1:1,000 A3-1:2,000	2014	CG-DD-D6

plan de récolement.


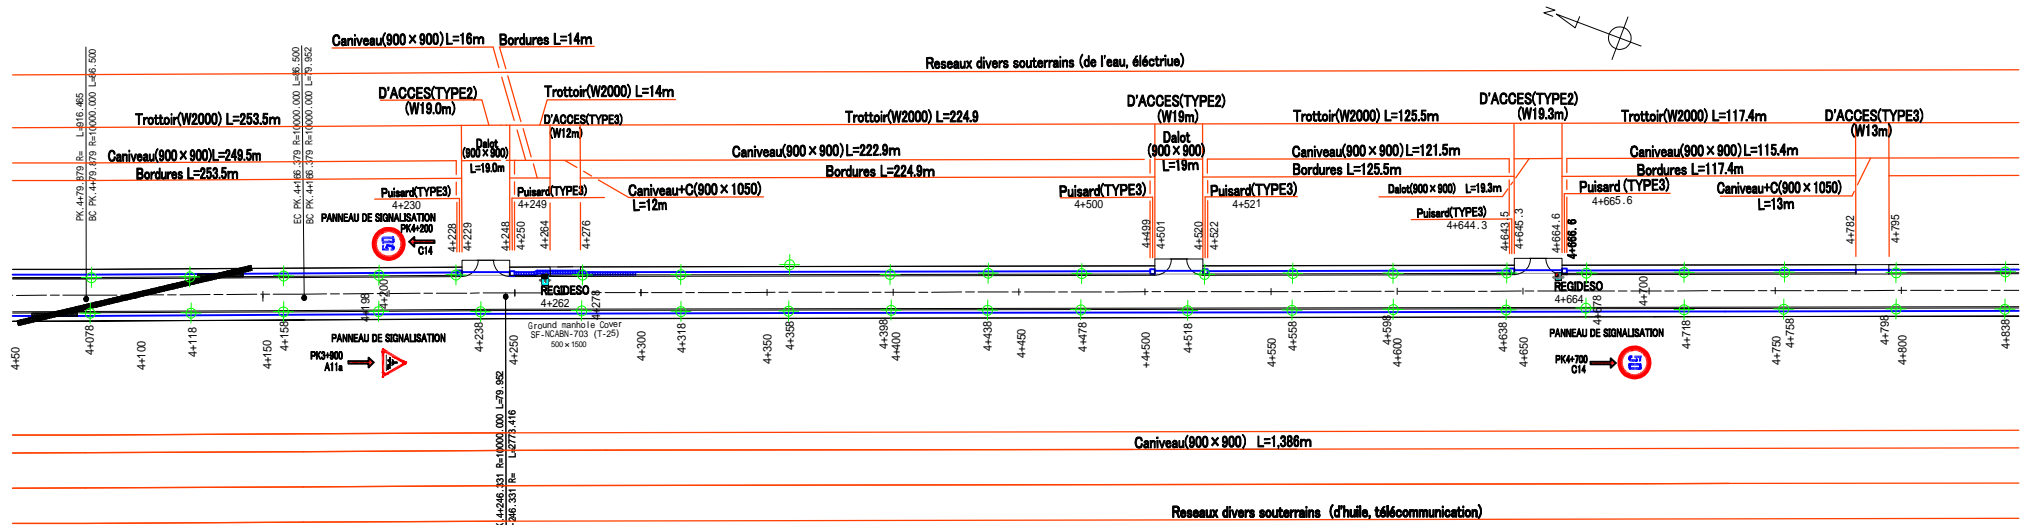


- ◆ Eclairage continu de la route
- ◆ Eclairage du carrefour et de la traversée

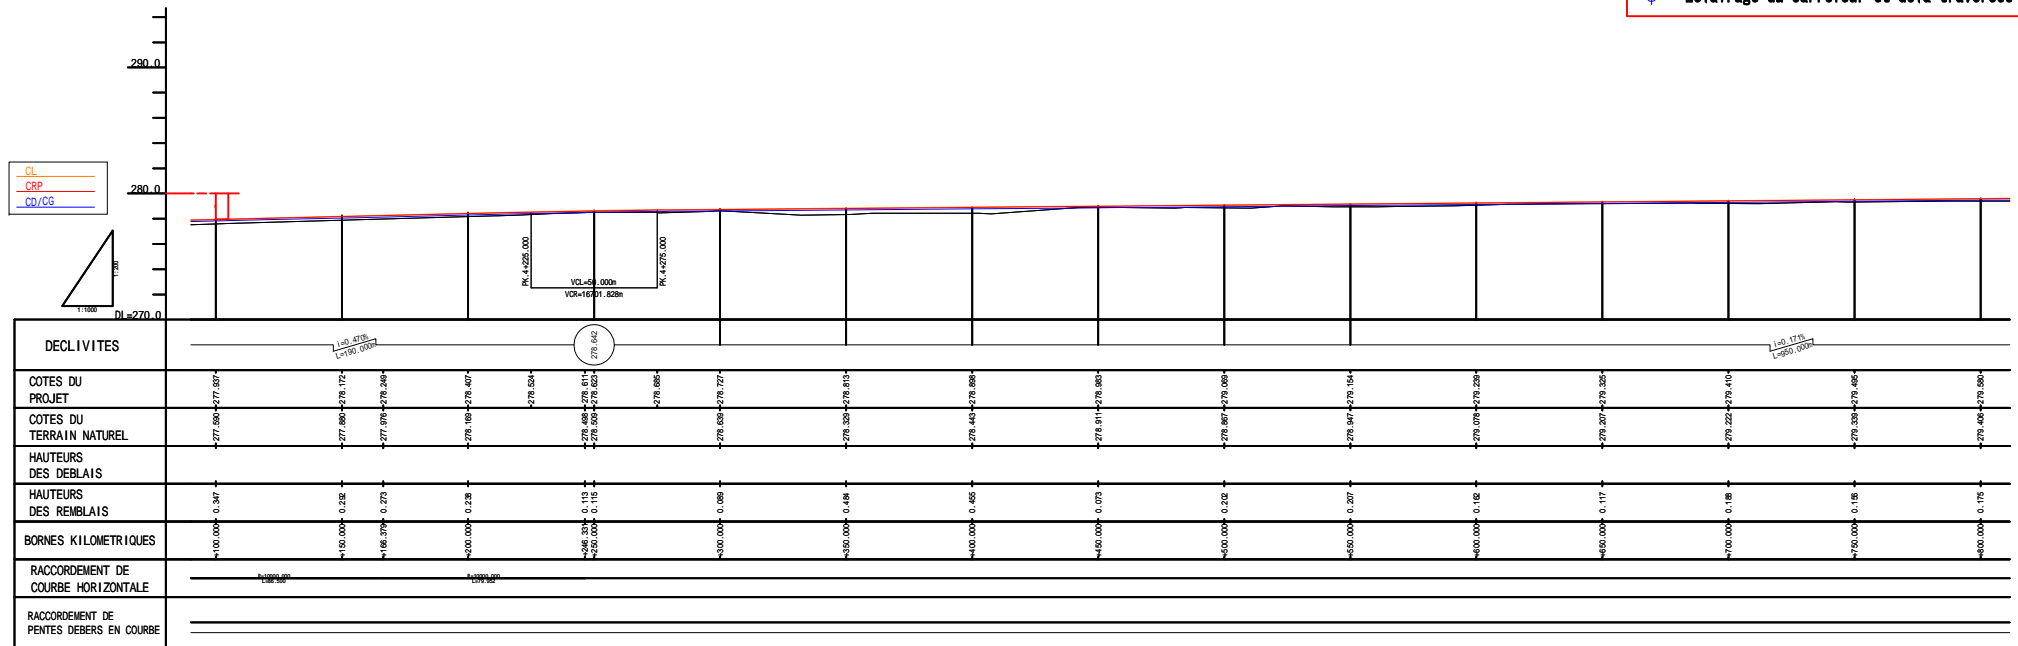




plan de récolement.

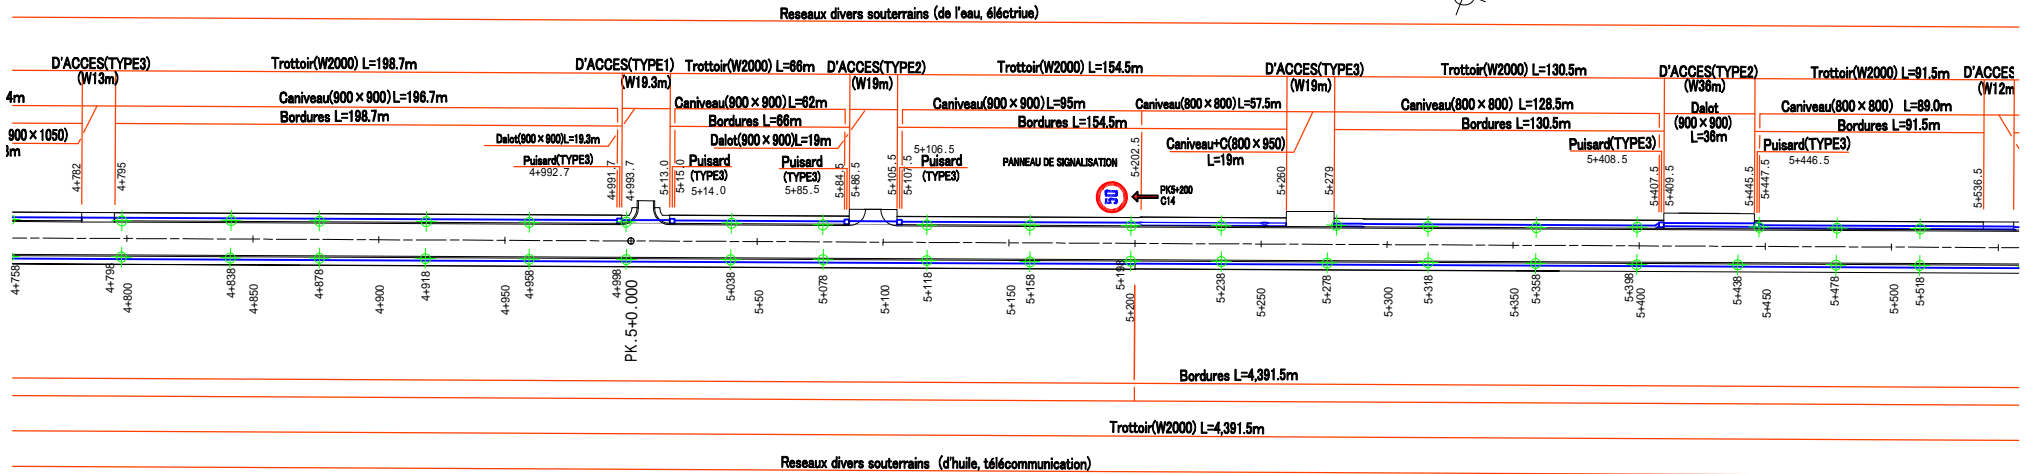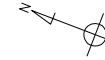


- Eclairage continu de la route
- Eclairage du carrefour et de la traversée

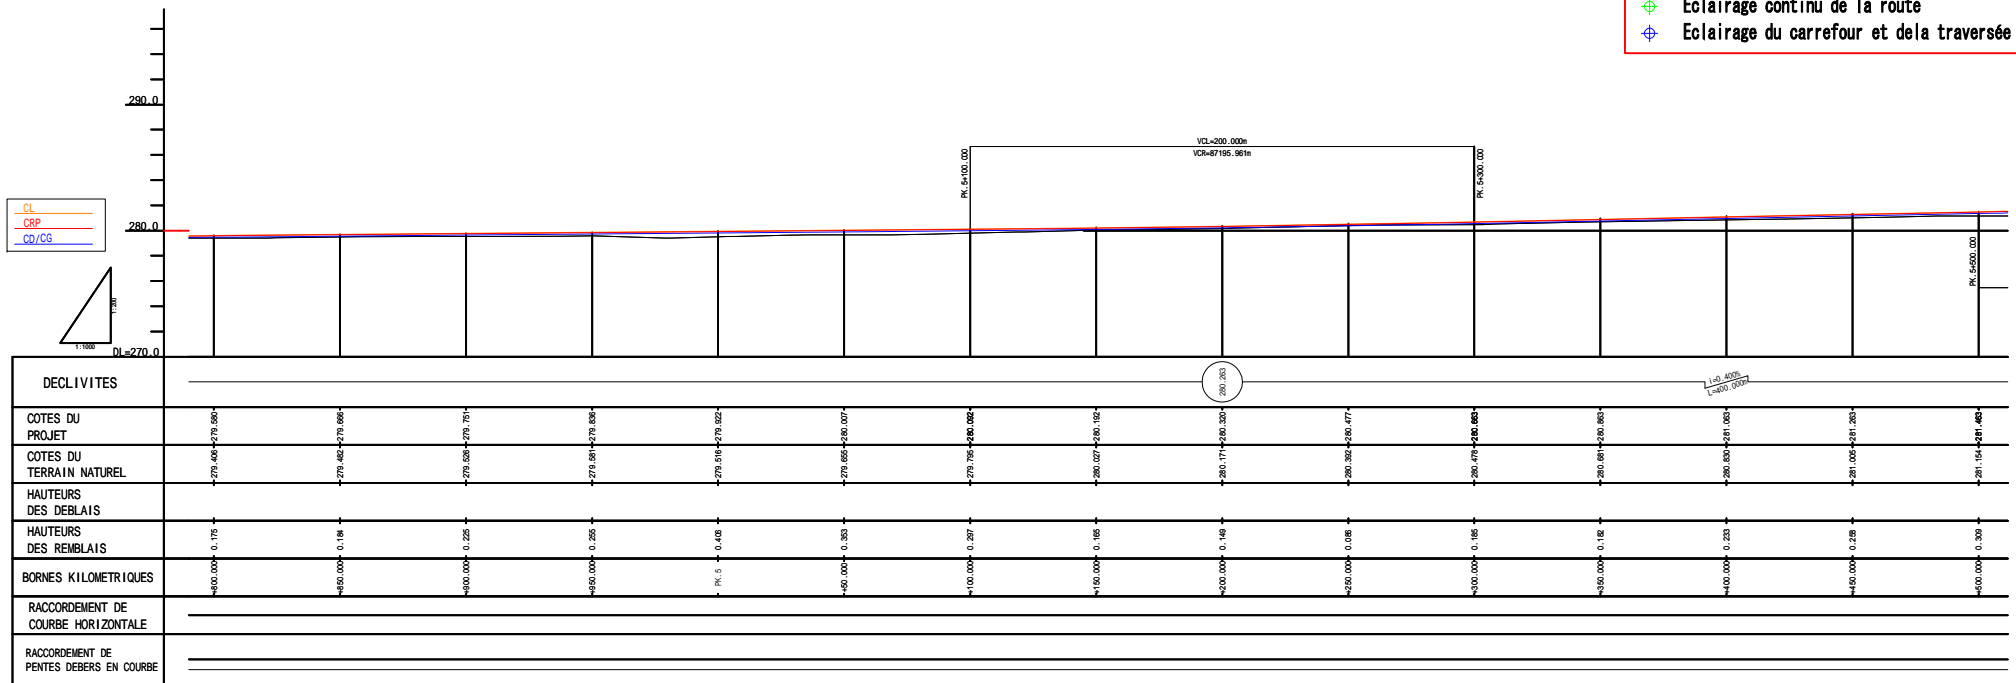

plan de récolement.

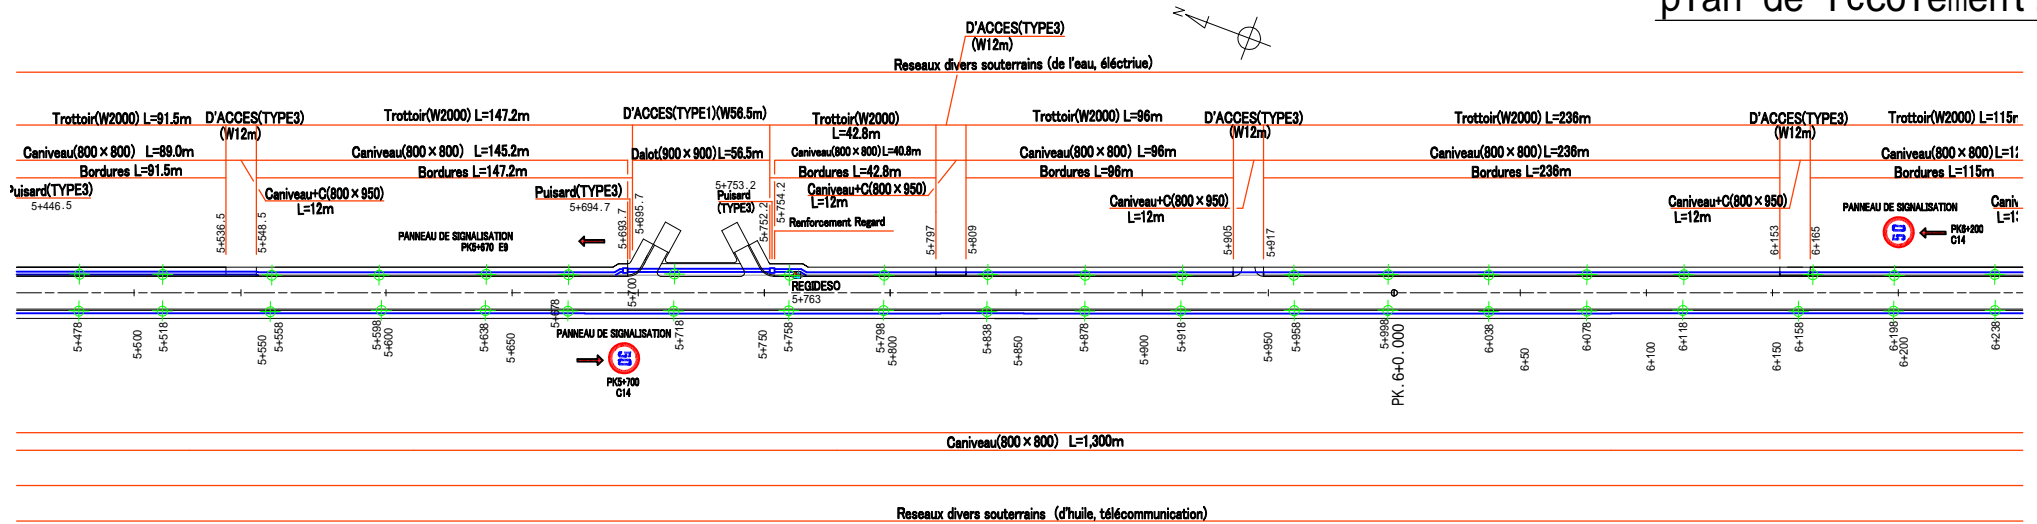


⊕ Eclairage continu de la route
⊕ Eclairage du carrefour et de la traversée

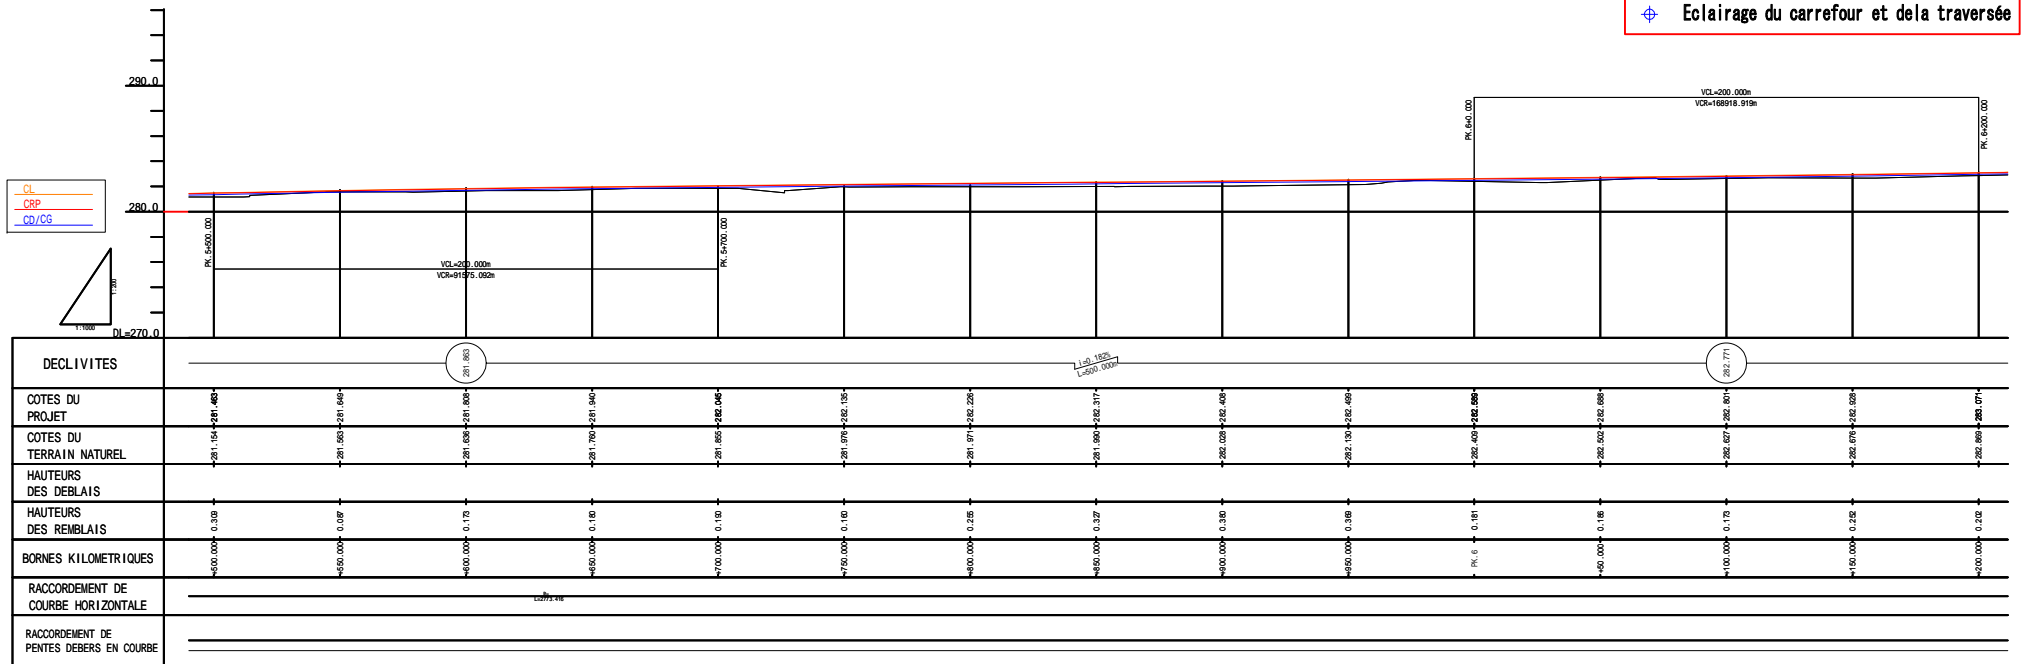


plan de récolement.

Reseaux divers souterrains (de l'eau, électrique)

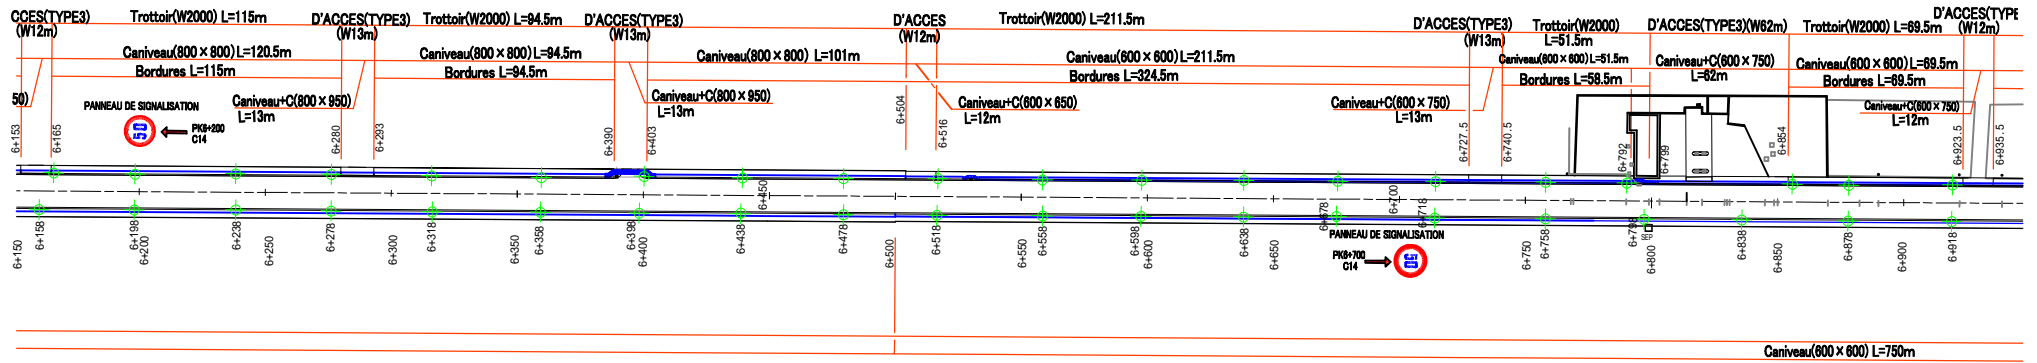


Reseaux divers souterrains (d'huile, télécommunication)

- ◆ Eclairage continu de la route
- ◆ Eclairage du carrefour et dela traversée

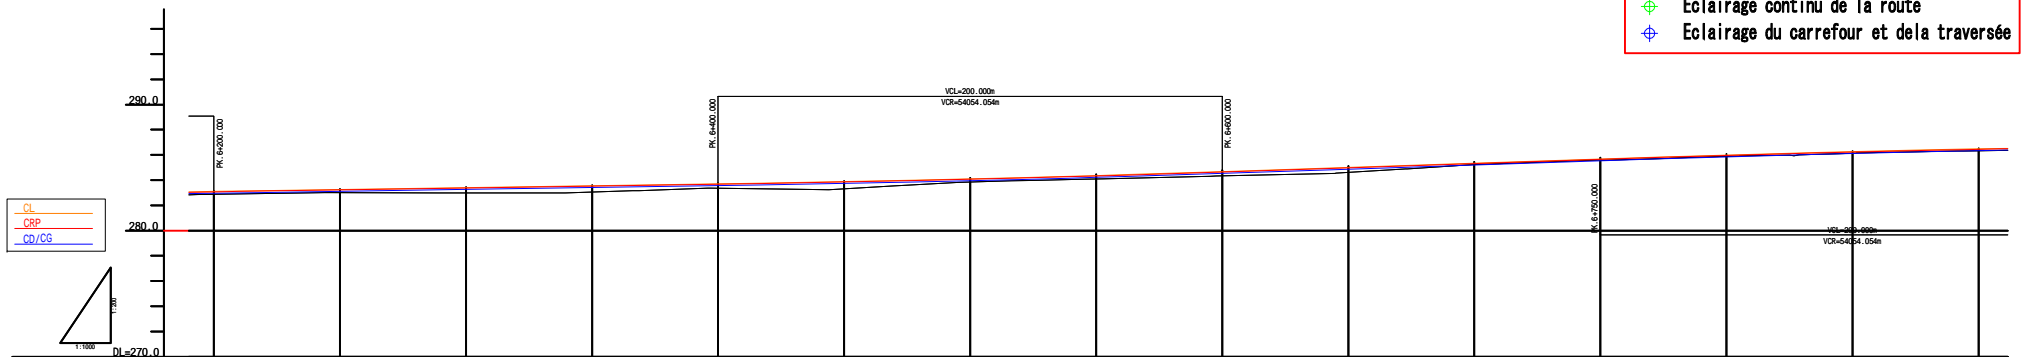


DECLIVITES															
RACCORDEMENT DE COURBE HORIZONTALE															
RACCORDEMENT DE PENTES DEBERS EN COURBE															

plan de récolement.

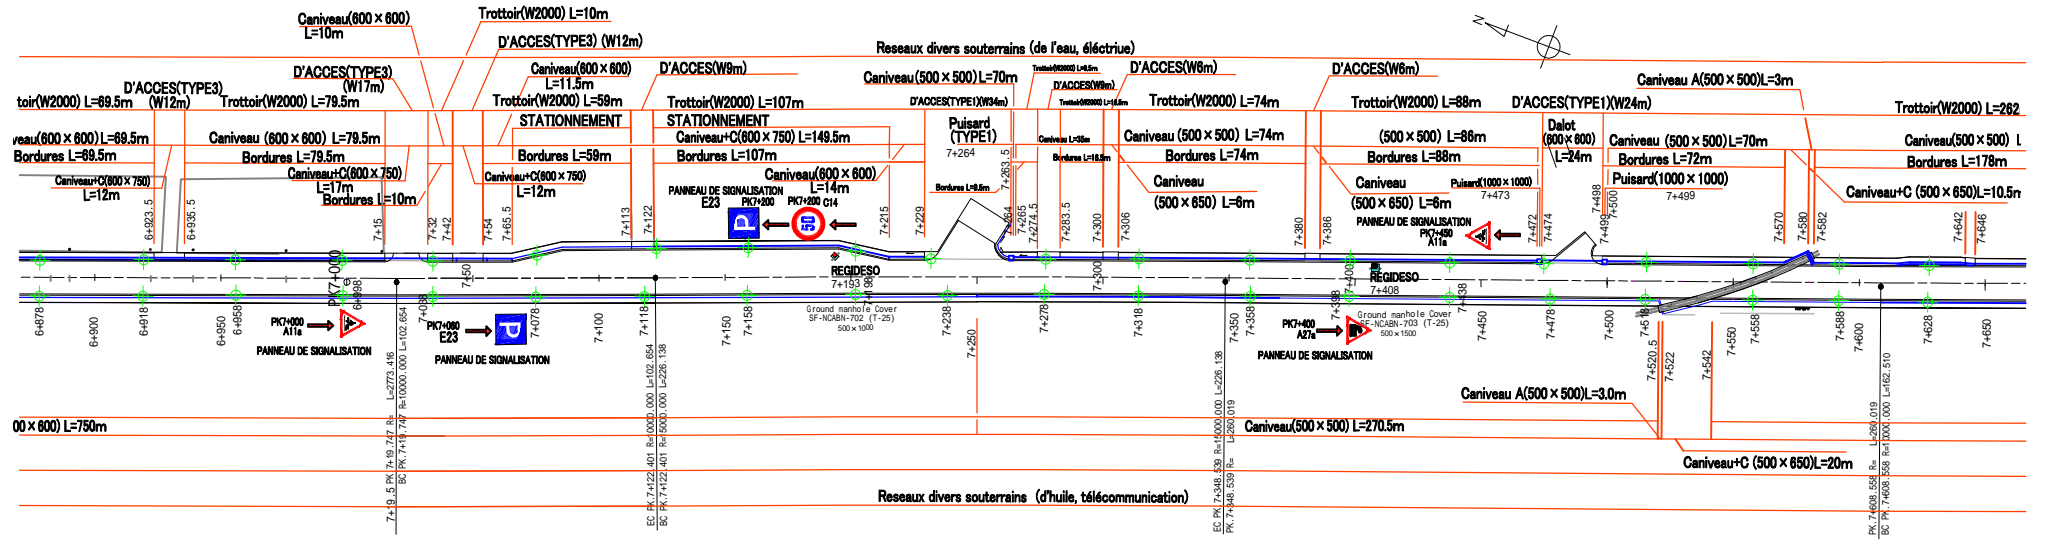


- ⊕ Eclairage continu de la route
- ⊕ Eclairage du carrefour et de la traversée

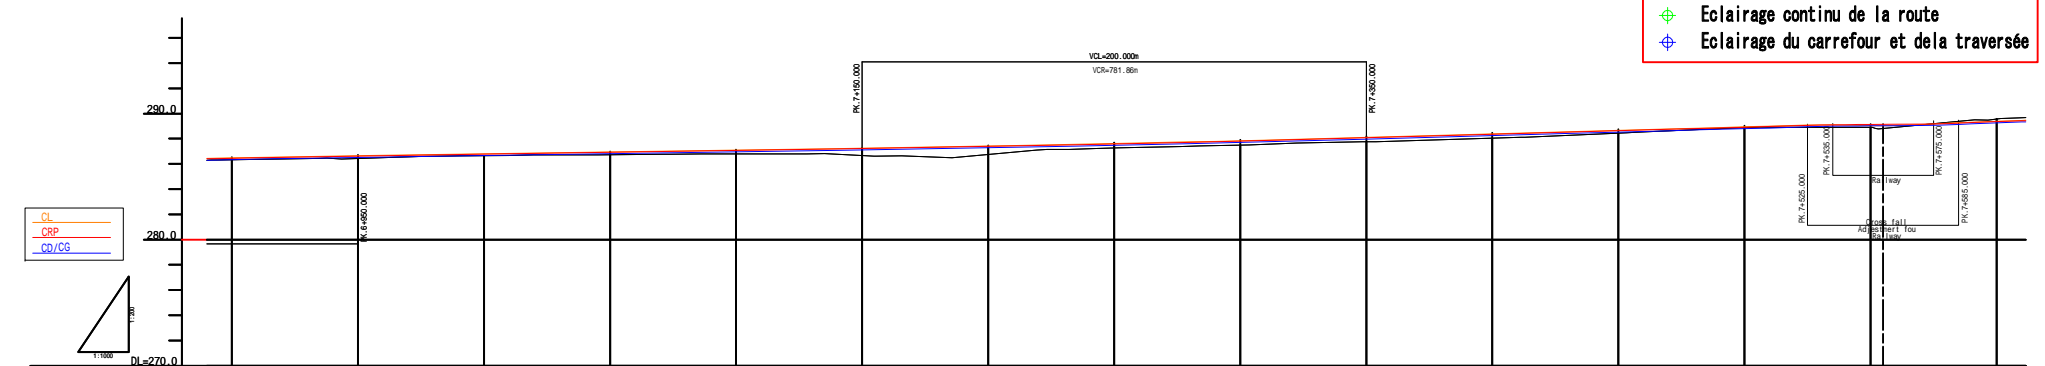


CL
CRP
CG/CS

DECLIVITES										

plan de récolement.

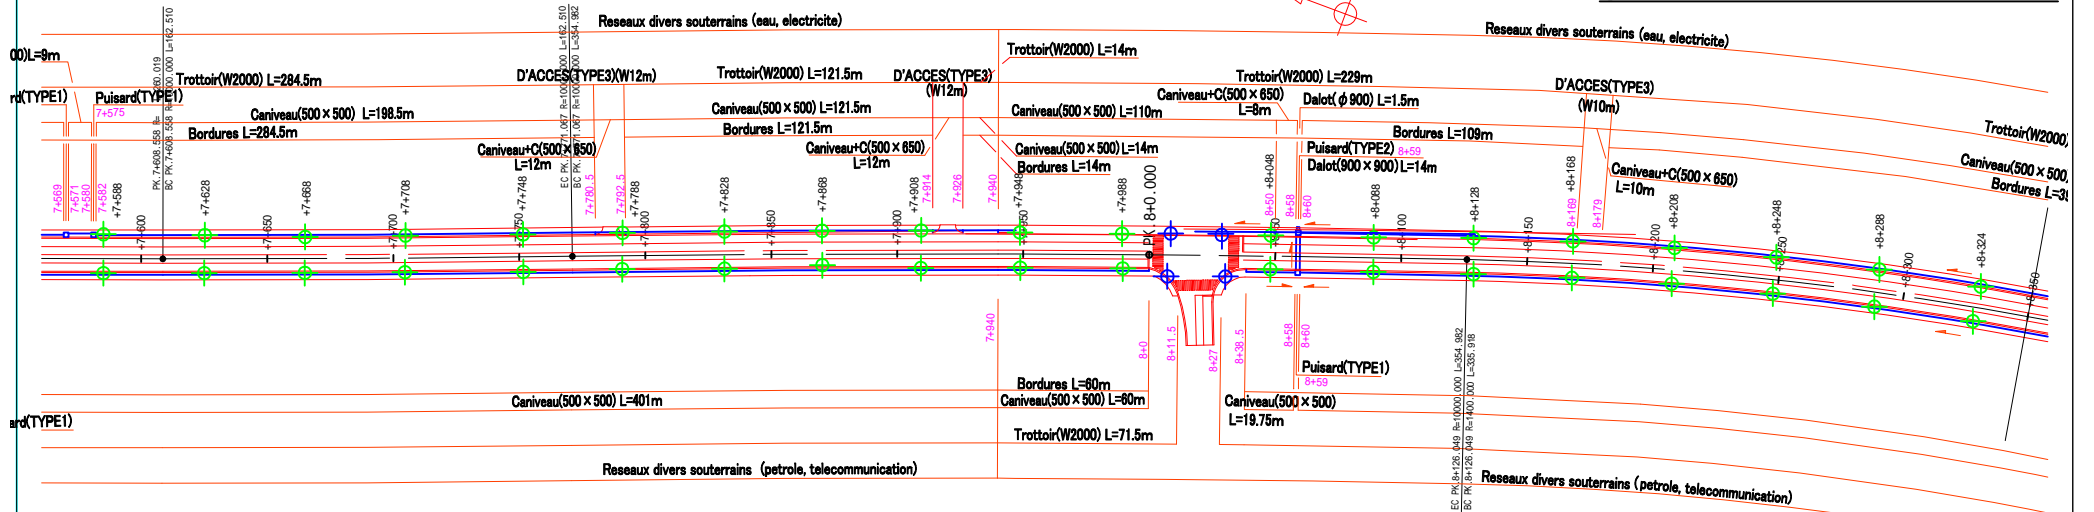


- ◆ Eclairage continu de la route
- ◆ Eclairage du carrefour et de la traversée

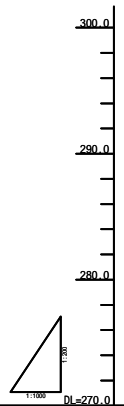


DECLIVITES																				
RACCORDEMENT DE COURBE HORIZONTALE																				
RACCORDEMENT DE PENTES DEBERS EN COURBE																				


plan de récolement.

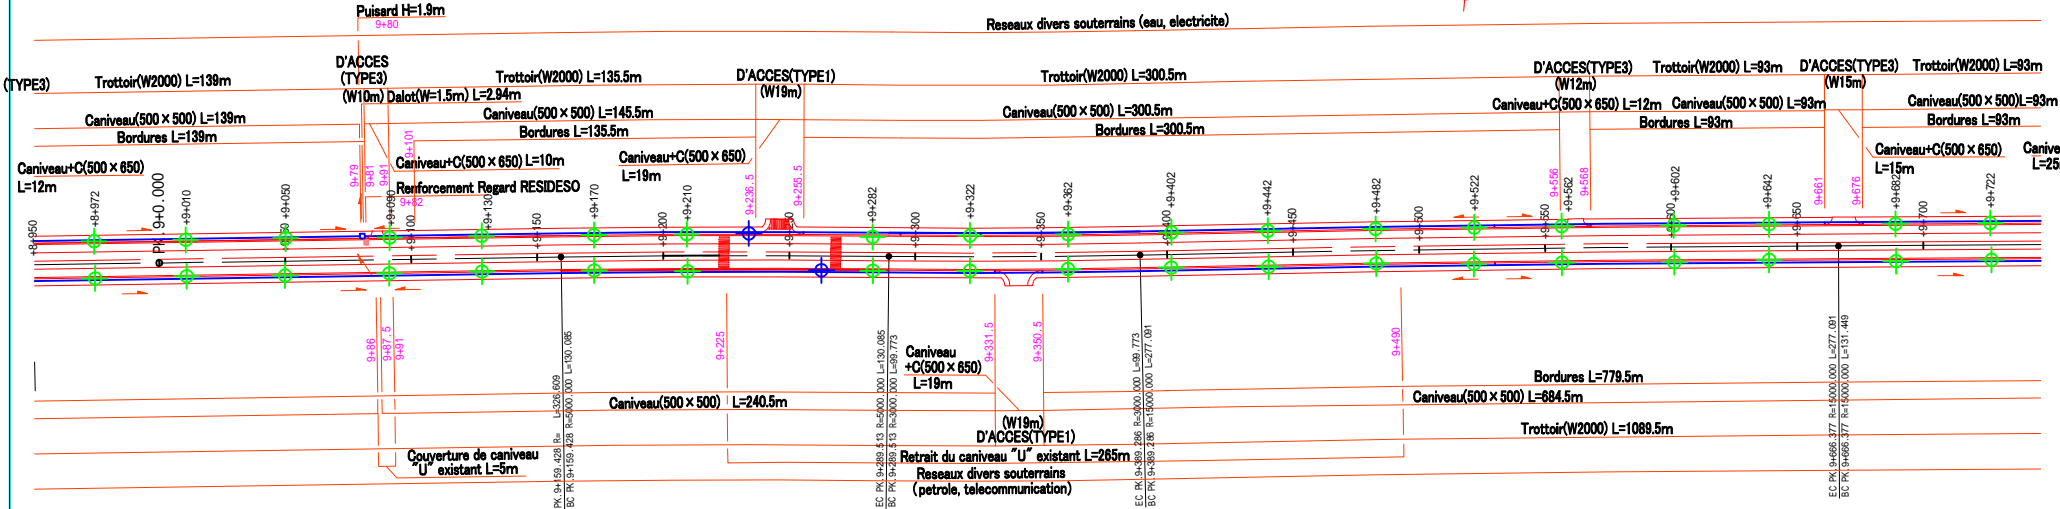


- Eclairage continu de la route
- Eclairage du carrefour et dela traversée

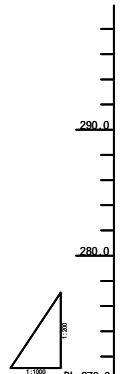

RACCORDEMENT DE COURBE HORIZONTALE						
RACCORDEMENT DE PENTES DEBERS EN COURBE						

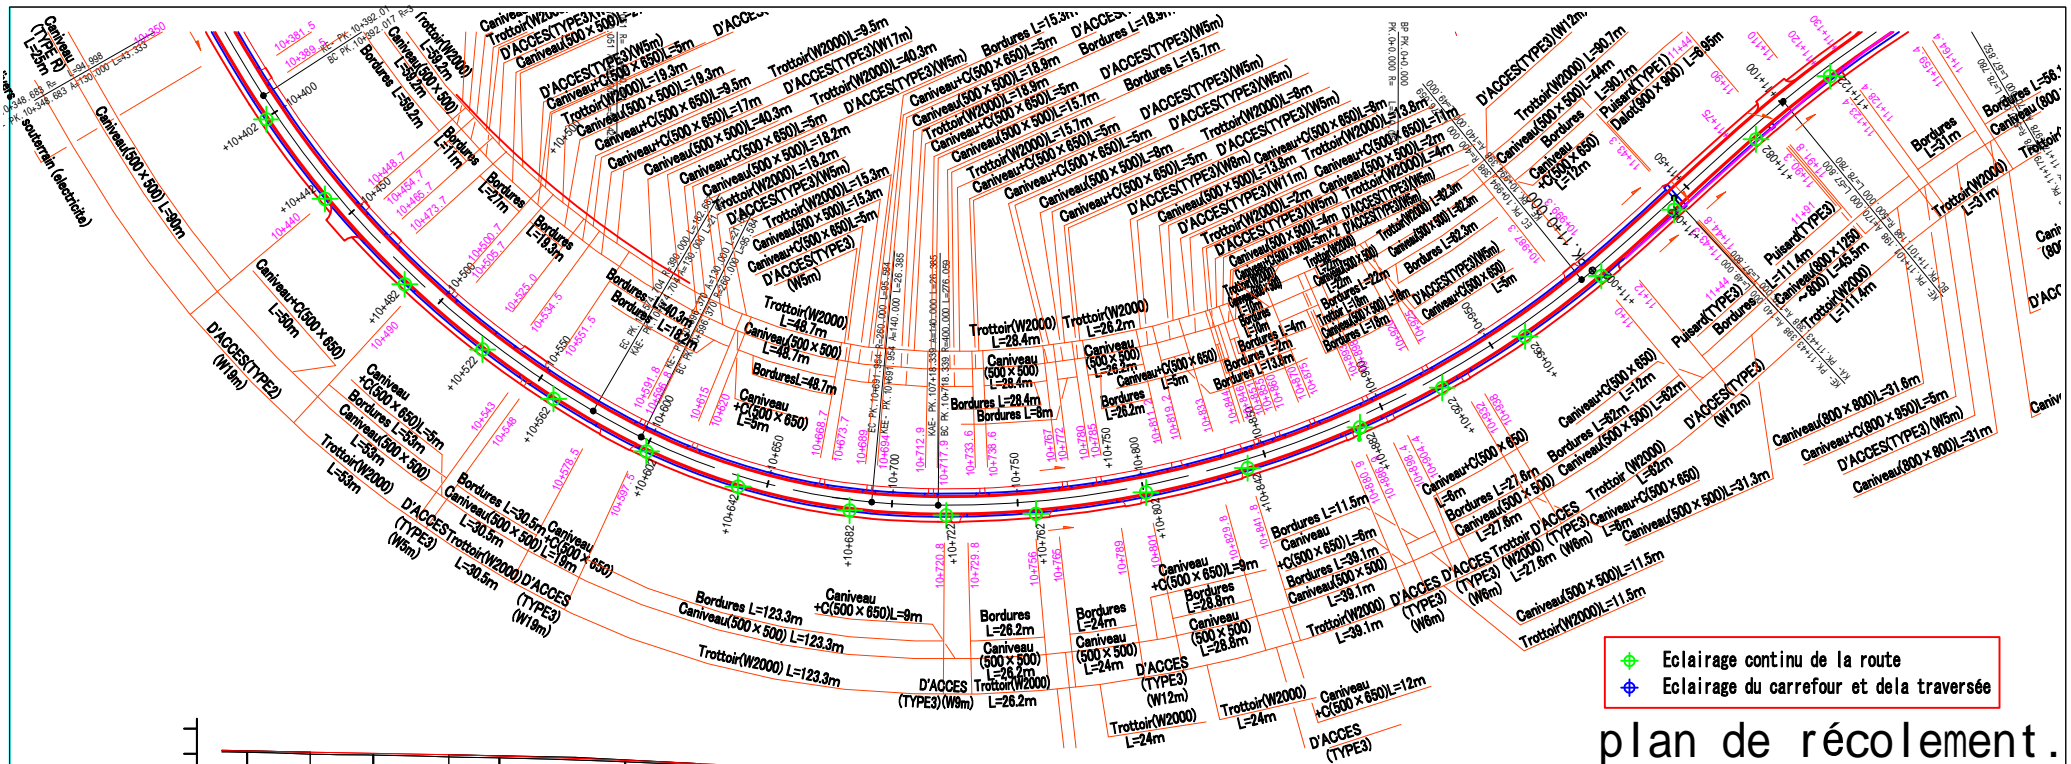


plan de récolement.

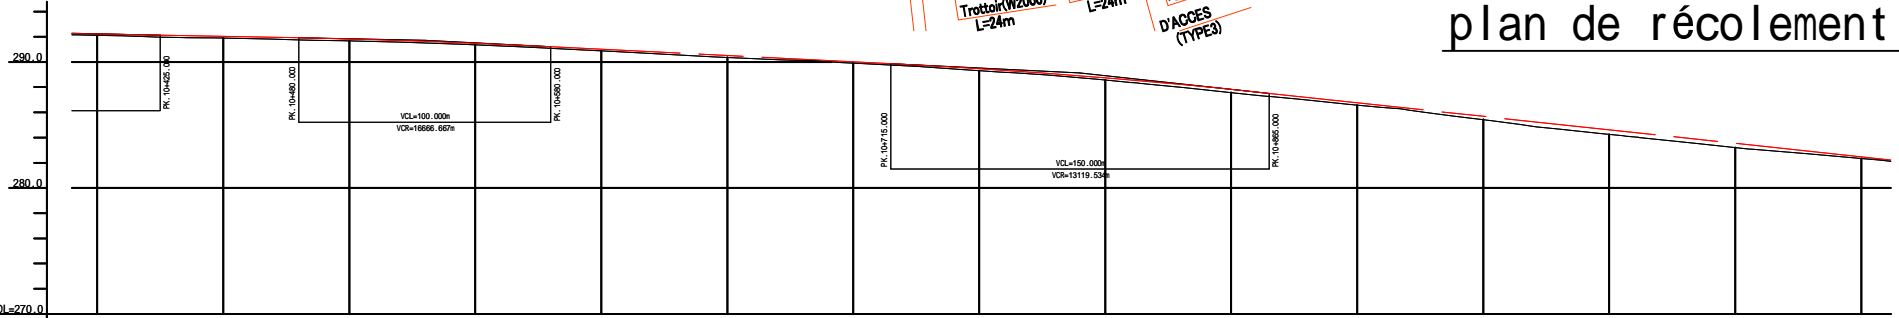


DECLIVITES	L=0.4000 L=2180.000		L=1.0000 L=2800.000		L=2.1430 L=3600.000	
COTES DU PROJET	282.139	282.241	281.894	281.974	281.540	281.673	281.194	281.291	280.947	280.594	280.684	280.340	280.414	279.969	280.074	279.624	279.724	279.379	279.474	279.024	279.124	288.679	288.774	288.

plan de récolement.

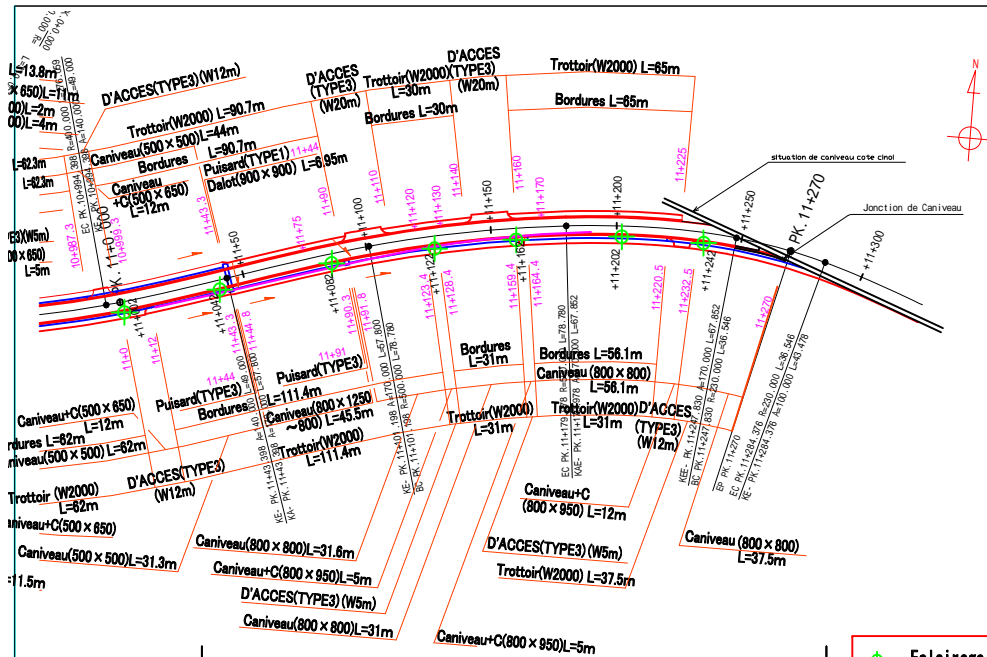

- ◆ Eclairage continu de la route
- ◆ Eclairage du carrefour et de la traversée

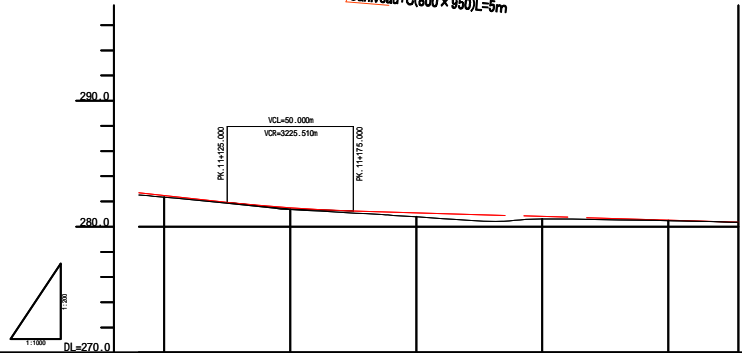

DECLIVITES	[Profile Diagram]									
RACCORDEMENT DE COURBE HORIZONTALE	[Diagram]									
RACCORDEMENT DE PENTES DEBERS EN COURBE	[Diagram]									

